

AF-CITYPLAN, s.r.o.
Jindřišská 889/17
11000 Praha

naše značka
5001010689

vyřizuje
Dušan Mlejnek

datum
29.09.2014

Věc:

III/34742 křiž. 34740 - Bojiště - křiž. 13016

K.ú. - p.č.: Ledec nad Sázavou , Kouty u Bojiště , Bojiště

Stavebník: Krajská správa a údržba silnic Vysočiny , Kosovská 1122/16 , 58601 Jihlava

Účel stanoviska: Existence sítí

RWE GasNet, s.r.o., jako provozovatel distribuční soustavy (PDS) a technické infrastruktury, zastoupený RWE Distribuční služby, s.r.o., vydává toto stanovisko:

V zájmovém území vyznačeném v příloze tohoto stanoviska nebo jeho blízkosti se nachází provozovaná plynárenská zařízení (dále jen PZ) ve vlastnictví nebo správě RWE GasNet, s.r.o. - viz příloha s informativní polohou tohoto PZ a informací v legendě.

Upozorňujeme, že se v zájmovém území vyznačeném v příloze tohoto stanoviska mohou nacházet PZ, která jsou ve fázi výstavby a doposud nebyla předána RWE GasNet, s.r.o. k provozování. Taktéž se v zájmovém území mohou nacházet PZ jiných vlastníků či správců, případně i dlouhodobě nefunkční/neprovozovaná PZ bez dostupných informací o jejich poloze.

Toto stanovisko slouží POUZE JAKO INFORMACE o existenci PZ v zájmovém území vyznačeném v příloze.

Stanovisko NELZE POUŽÍT pro jednání s orgány státní správy ve věcech územního plánování a stavebního řádu dle zákona č. 183/2006 Sb. v platném znění a NELZE ho použít např. pro územní řízení, řízení o územním souhlasu, veřejnoprávní smlouvy pro umístění stavby, zjednodušené územní řízení, ohlášení, stavební řízení, společné územní a stavební řízení, veřejnoprávní smlouvu o provedení stavby nebo oznámení stavebního záměru s certifikátem autorizovaného inspektora.

Stanovisko NELZE POUŽÍT pro realizaci stavby a rovněž nenahrazuje stanovisko k dokumentaci stavby.

Pro případné upřesnění polohy PZ je nutné provést jeho vytyčení. Vytyčení provede příslušná provozní oblast. Při žádosti uvede žadatel naši značku (číslo jednací) uvedenou v úvodu tohoto stanoviska.

Platí pouze pro území vyznačené v příloze tohoto stanoviska a to 24 měsíců ode dne jeho vydání.

V případě dotčení pozemku v majetku RWE kontaktujte prosím RWE GasNet, s.r.o. Kontakt naleznete na adrese www.rwe-distribuce.cz/cs/kontaktni-system/, činnost "Smluvní vztahy - pozemky a budovy plynárenských zařízení", případně na Zákaznické lince 840 11 33 55.

RWE Distribuční služby, s.r.o.


Plynárenská 499/1
657 02 Brno
T +420532221111
F +420545578571
E info_ds@rwe.cz
I www.rwe.cz
IČ: 27935311
DIČ: CZ27935311

Zapsán do obchodního rejstříku:
Krajský soud v Brně
oddíl C, vložka 57165
26.07.2007

Bankovní spojení:
ČSOB a.s.
Číslo účtu: 17837923
Kód banky: 0300

Za správnost a úplnost dokumentace předložené s žádostí včetně jejího souladu s platnými předpisy plně zodpovídá její zpracovatel. Stanovisko nenahrazuje případná další stanoviska k jiným částem stavby.

V případě další korespondence nebo jednání (např. změna stavby) uvádějte naši značku - 5001010689 a datum tohoto stanoviska. Kontakty jsou k dispozici na www.rwe-ds.cz nebo Zákaznická linka 840 11 33 55.




Dušan Mlejnek
technik PZ MS-Pardubice 3
odděl. reg. oper. správy sítí Pardubice
RWE Distribuční služby, s.r.o.
+420495060462
dusan.mlejnek@rwe.cz

Přílohy: Orientační zakres plynárenského zařízení, Ověřená příloha žadatele, Ověřená příloha žadatele

Příloha: Orientační zakres plynárenského zařízení. Tato příloha je nedílnou součástí stanoviska č. 5001010689 ze dne 29.09.2014.

Provozovatel DS: RWE GasNet, s.r.o.; Stavebník: Krajská správa a údržba silnic Vysočiny , Kosovská 1122/16 , 58601 Jihlava. K.ú.: Ledeč nad Sázavou , Kouty u Bojiště , Bojiště.

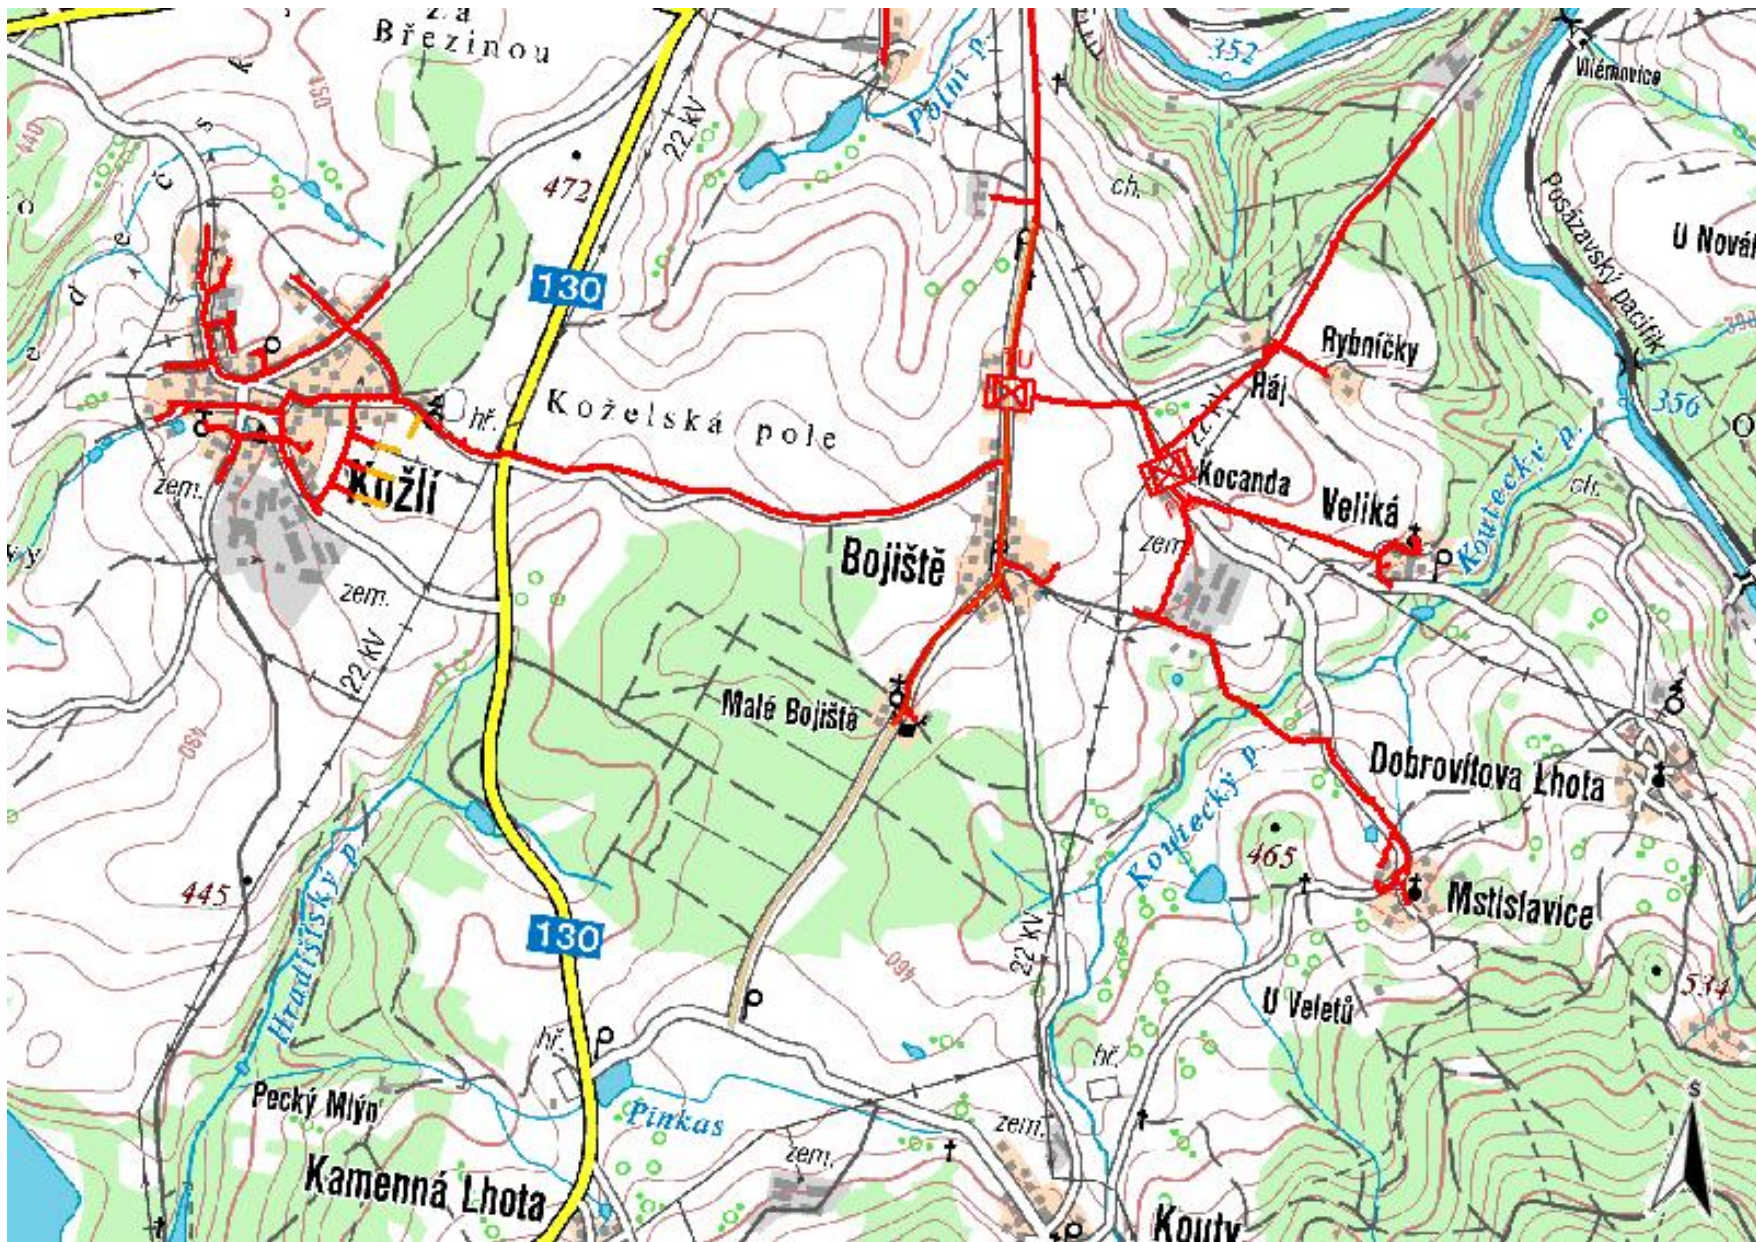

Legenda:

	linie plynovodu
	NTL
	STL
	VTL
	nefunkční
	výstavba
	regulační stanice
	ochranné zařízení
	kabel
	elektropřípojka
	kabel protikorozi ochrany
	anodové uzemnění
	stanice katodové ochrany

PŘEHLEDNÁ SITUACE 1:15000




ŘEŠENÝ ÚSEK - REKONSTRUKCE VOZOVKY ÚSEKU SILNICE III/34742 křiž. 34740 - Bojiště - křiž. 13016, OKRES HAVLÍČKŮV BROD, km 0,000 - 2,792


Výškový systém : BpV

S - JTSK

OBJEDNATEL	KSÚS VYSOČINY, p.o. Kosovská 16, 586 01 Jihlava	AKCE:	VYPRACOVÁNÍ PROJEKTOVÝCH DOKUMENTACÍ OPRAV SILNIC - 7/2014		
OBEC	xxx				
KRAJ	Vysočina				
DATUM	07.2014	STAVBA:	III/34742 křiž. 34740 - Bojiště - křiž. 13016		
FORM. A4	2x A4	PŘÍLOHA:	PŘEHLEDNÁ SITUACE		
STUPEŇ	DSP				
GENERÁLNÍ PROJEKTANT:		TECHNICKÝ ŘEDITEL:	Ing. J. LANDA	KOPIE Č.:	PŘÍLOHA Č.:
 AF-CITYPLAN s.r.o. JINDŘIŠSKÁ 17, 110 00 PRAHA 1 tel.: +420 277 005 531 fax.: +420 224 922 072 www.cityplan.cz ČSN EN ISO 9001, ČSN EN ISO 14001 DOKUMENTACI LZE UŽÍVAT POUZE VE SMYSLU PŘÍSLUŠNÉ SMLOUVY O DÍLO. KOPIÍROVÁNÍ A ROZMNOŽOVÁNÍ POUZE PO PŘEDCHOZÍM SOUHLASU AF-CITYPLAN s.r.o.		VEDOUcí STŘEDISKA:	Ing. V. BARTOŠ	ČÁST:	B 1
		VEDOUcí PROJEKTU:	Ing. V. BARTOŠ		
		VYPRACOVAL:	Ing. M. ČERVENKA		
		KONTROLA:	Ing. O. KYP		
		MÉRITKO:	1:15 000		
		Č. ZAKÁZKY:	14 - 2 - XXX		

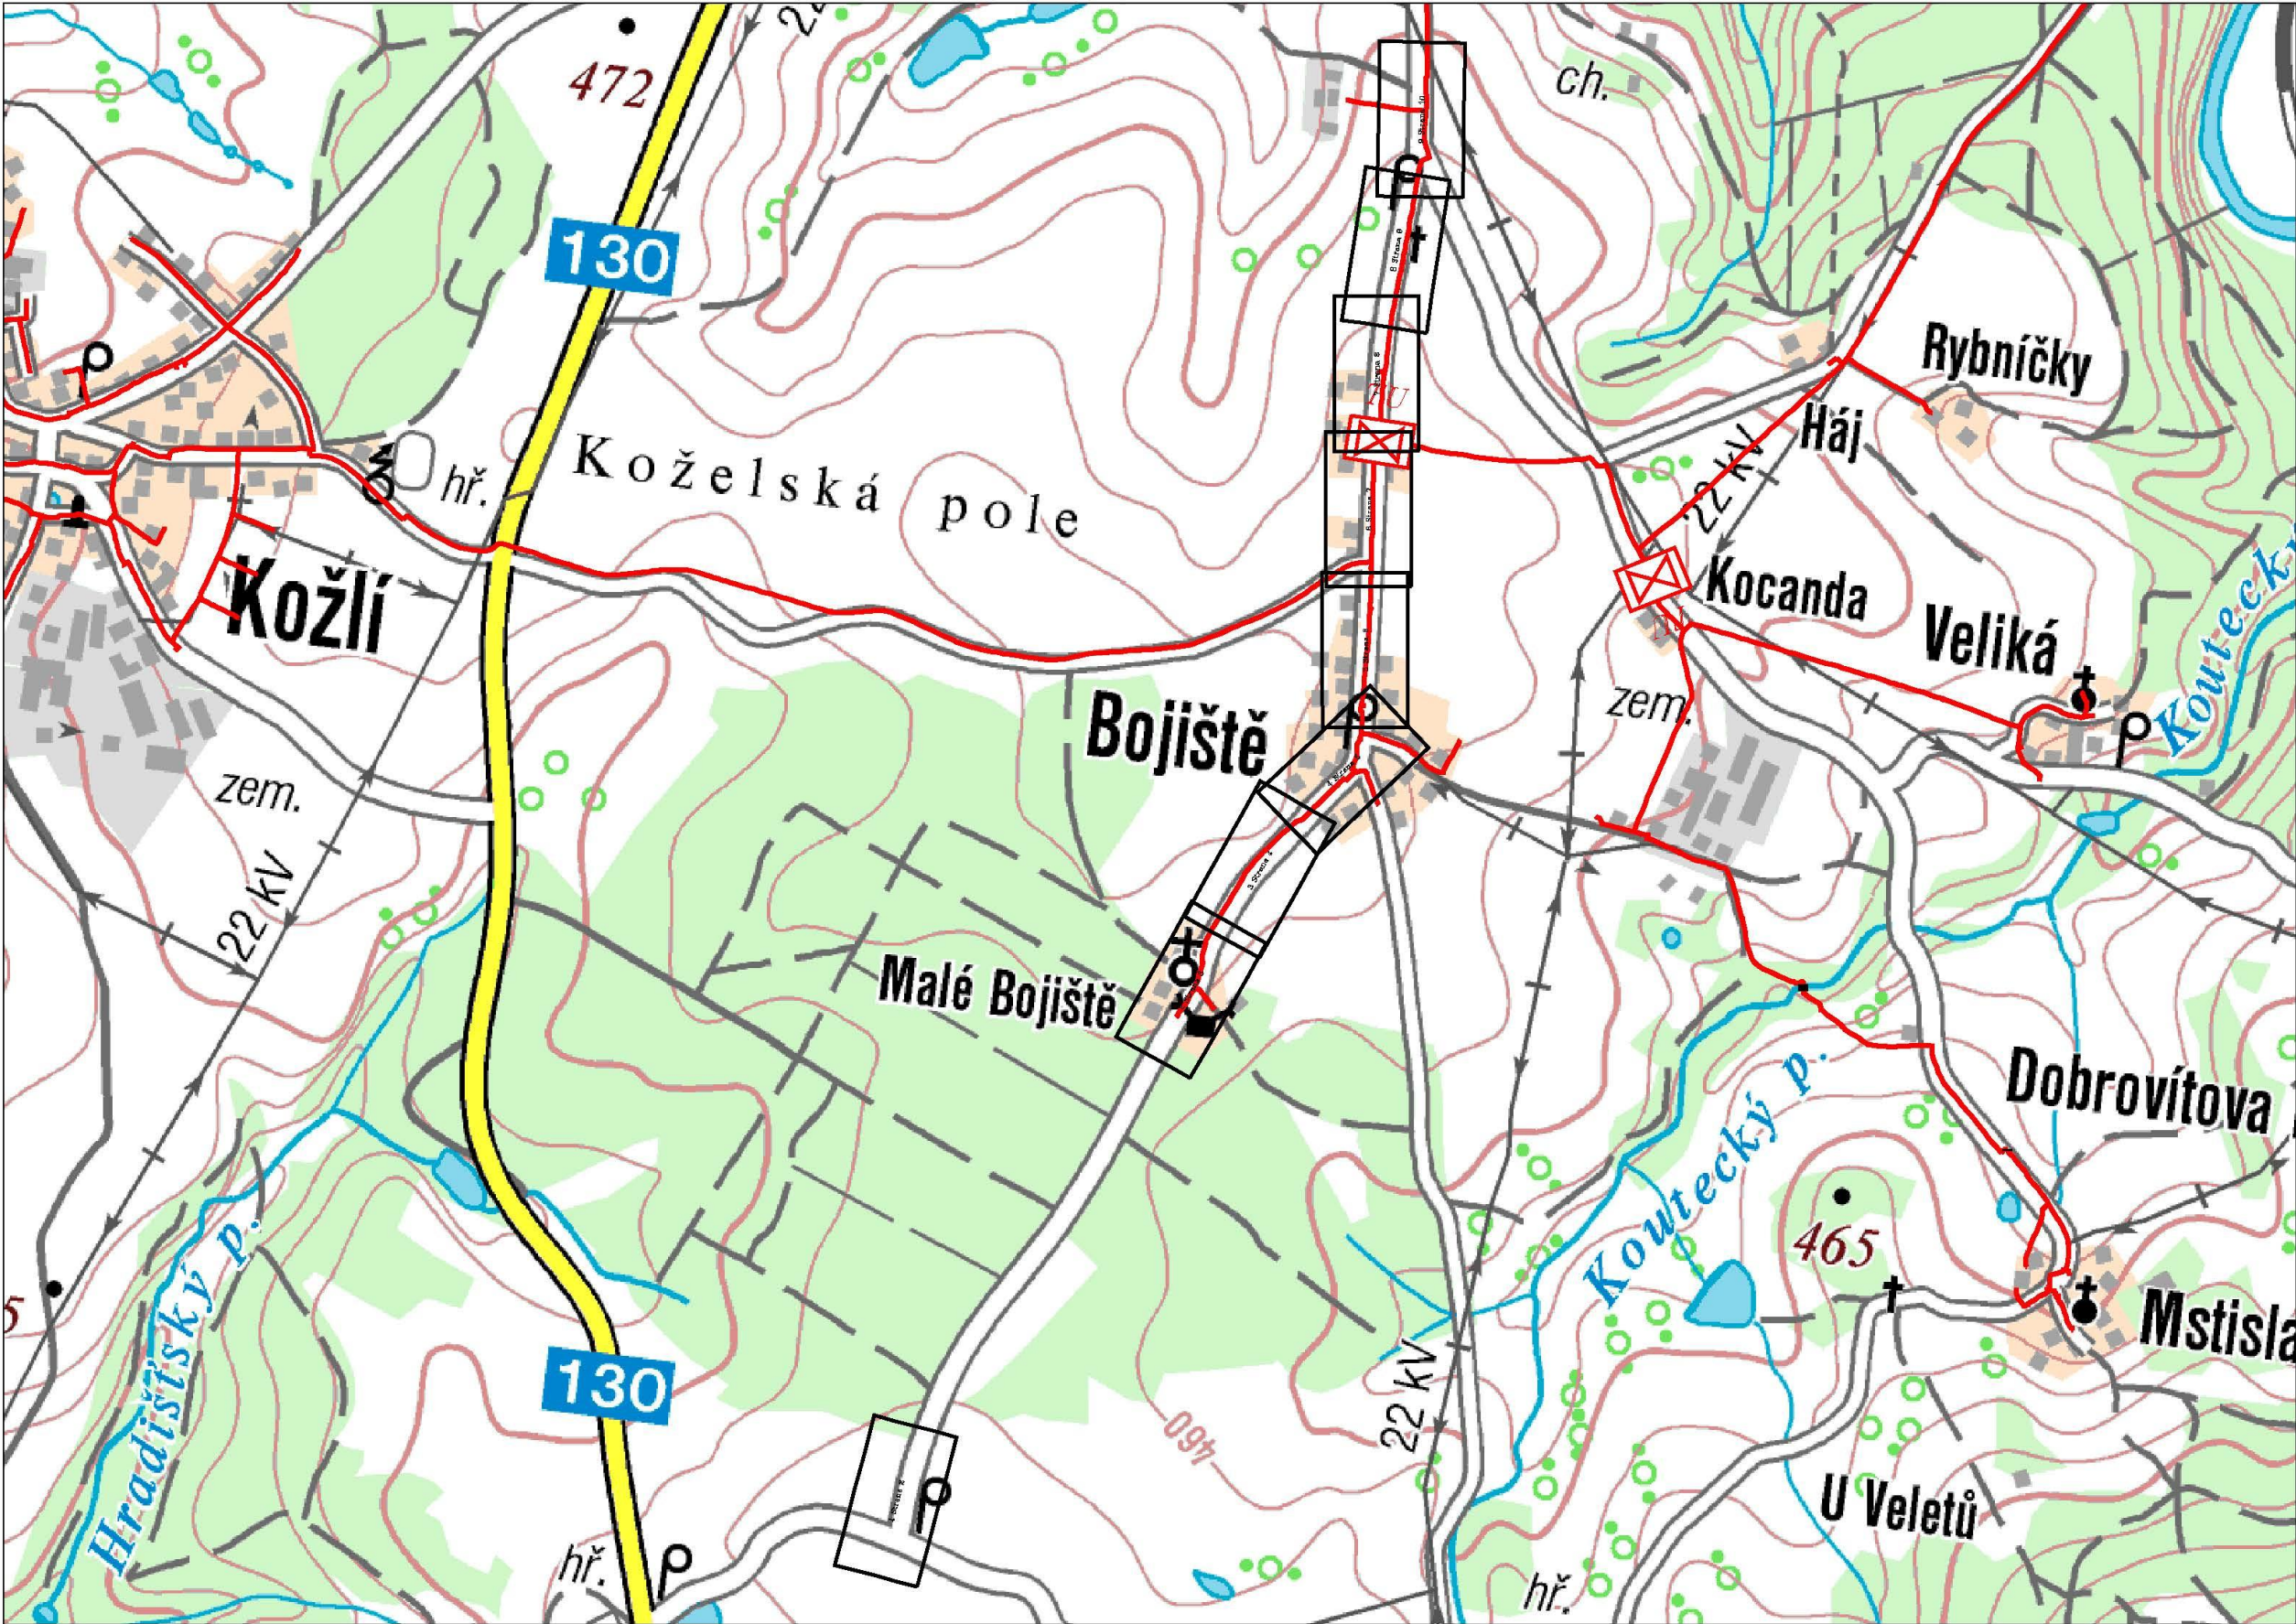

RWE Distribuční služby, s.r.o.

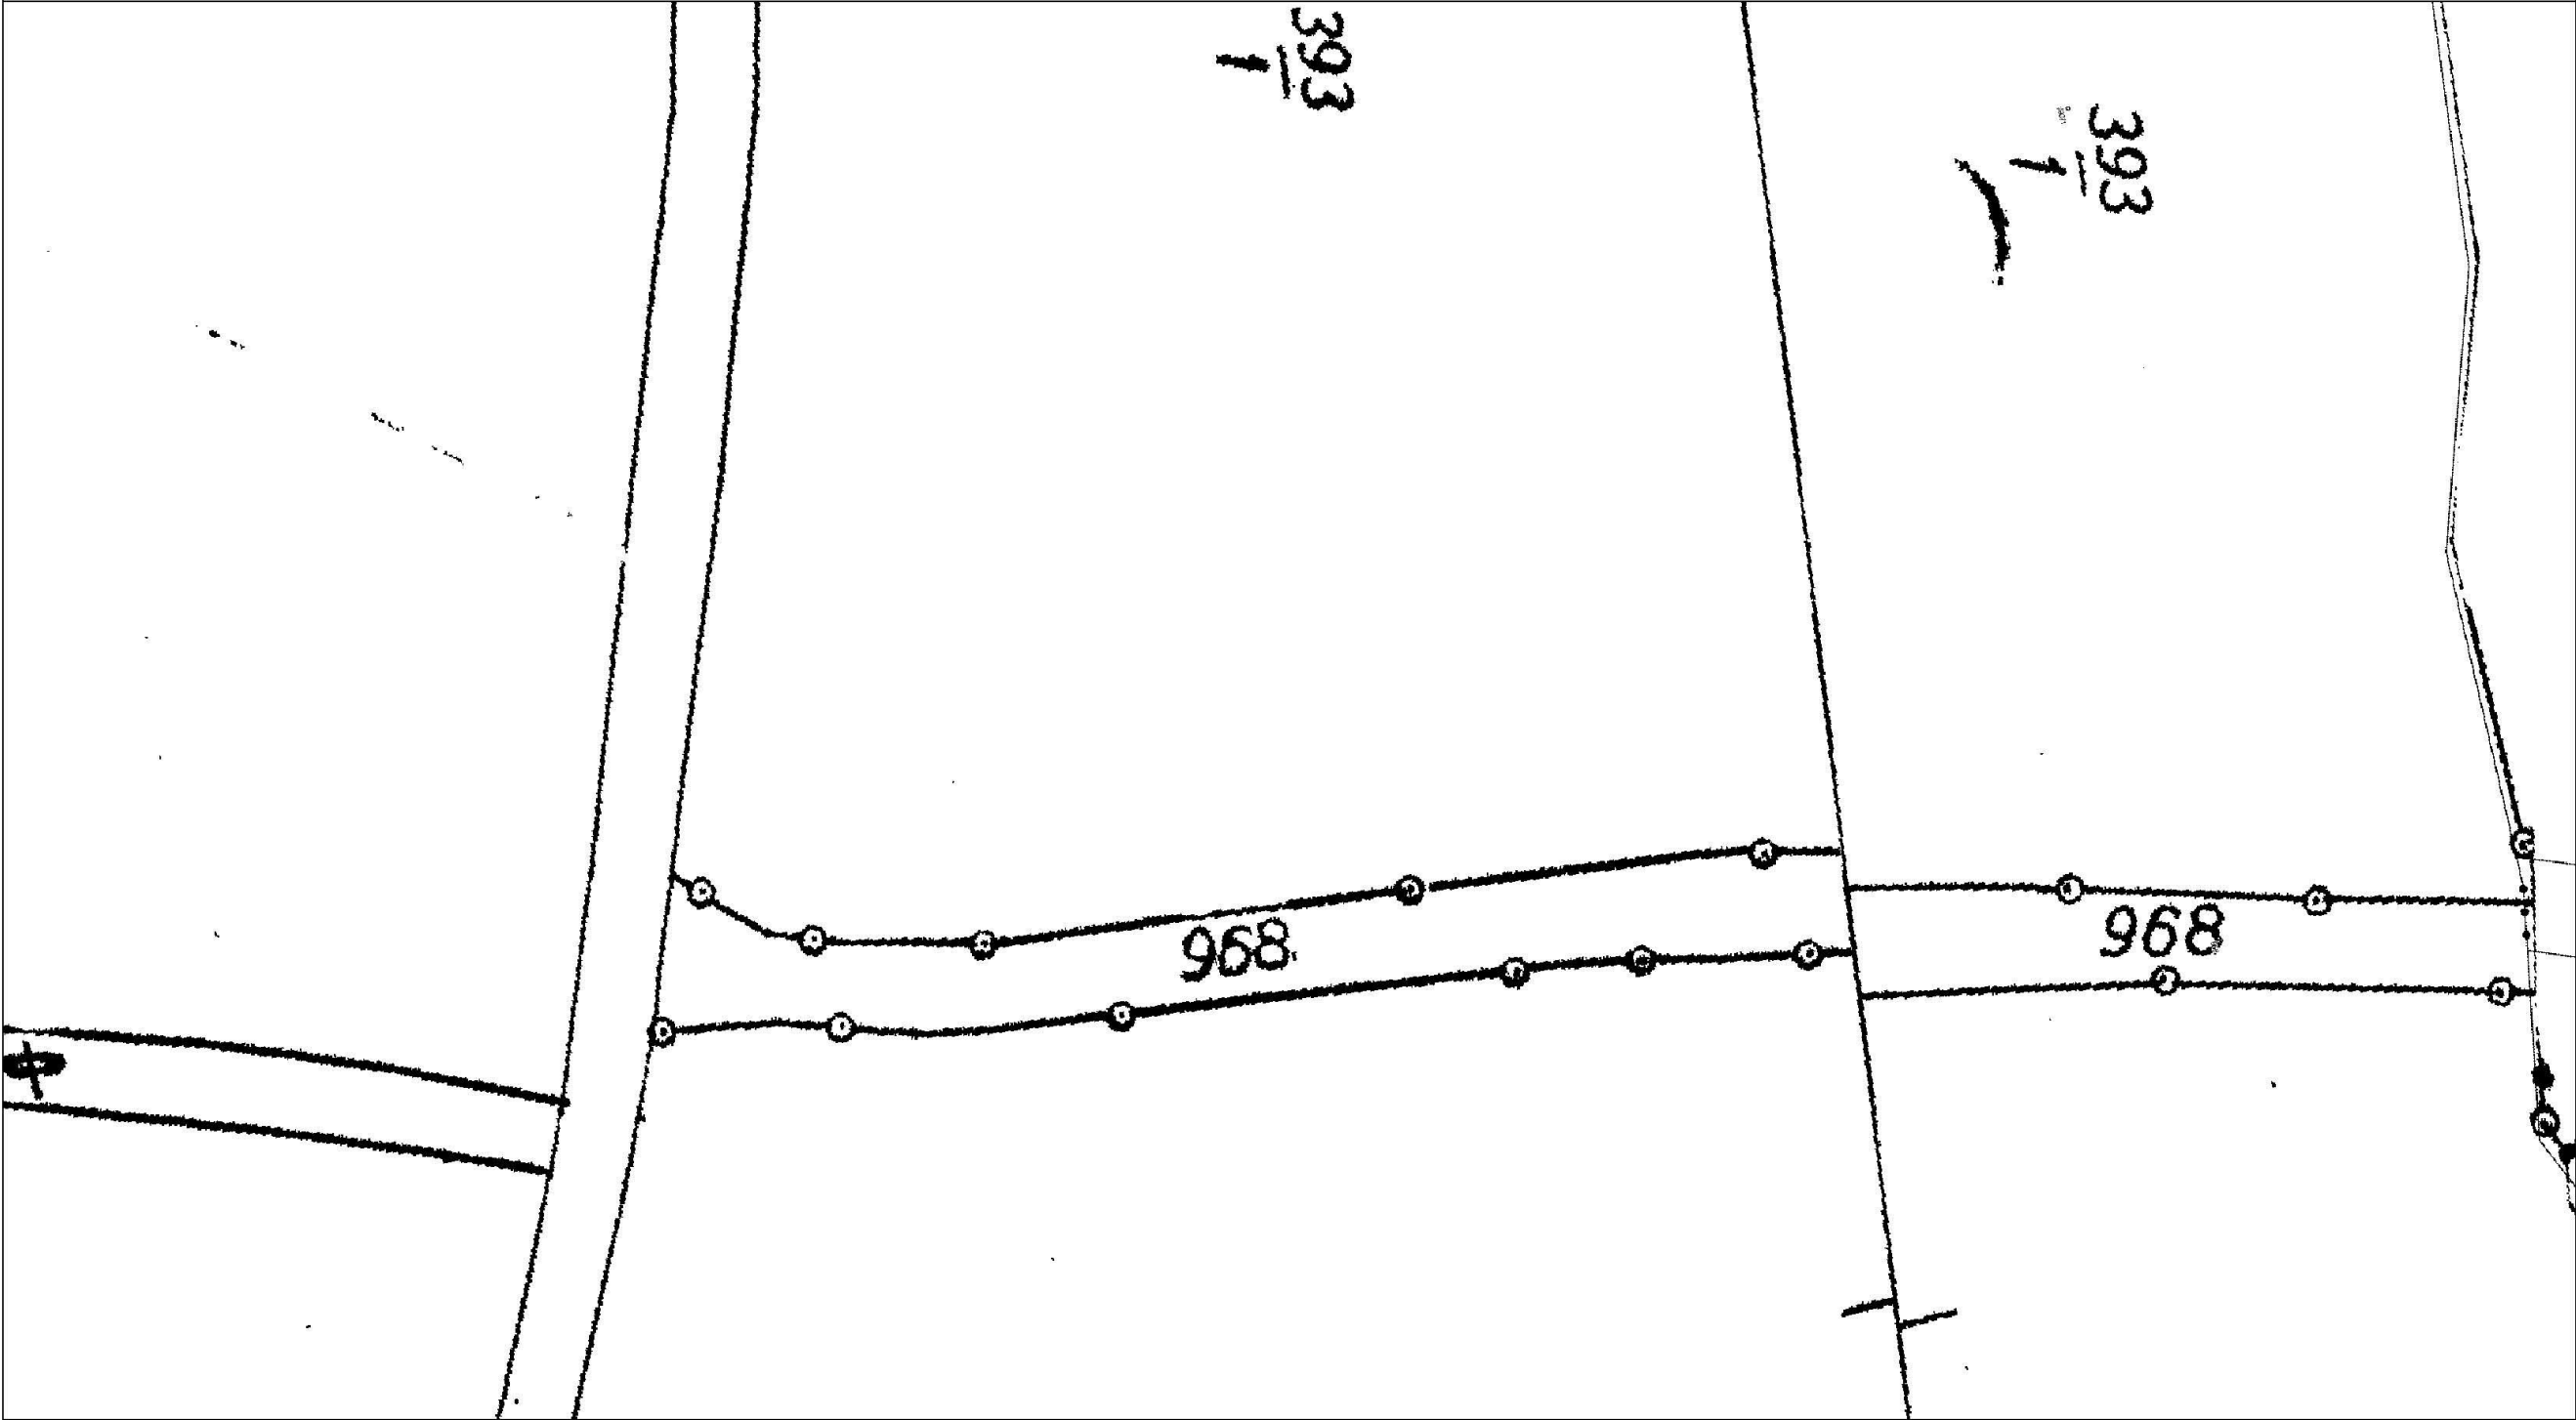

Měřítko: 1:1000


str. 2 / 10

Vytvořil: mlejnek

Popis:

Datum: 29.09.2014

RWE Distribuční služby, s.r.o.

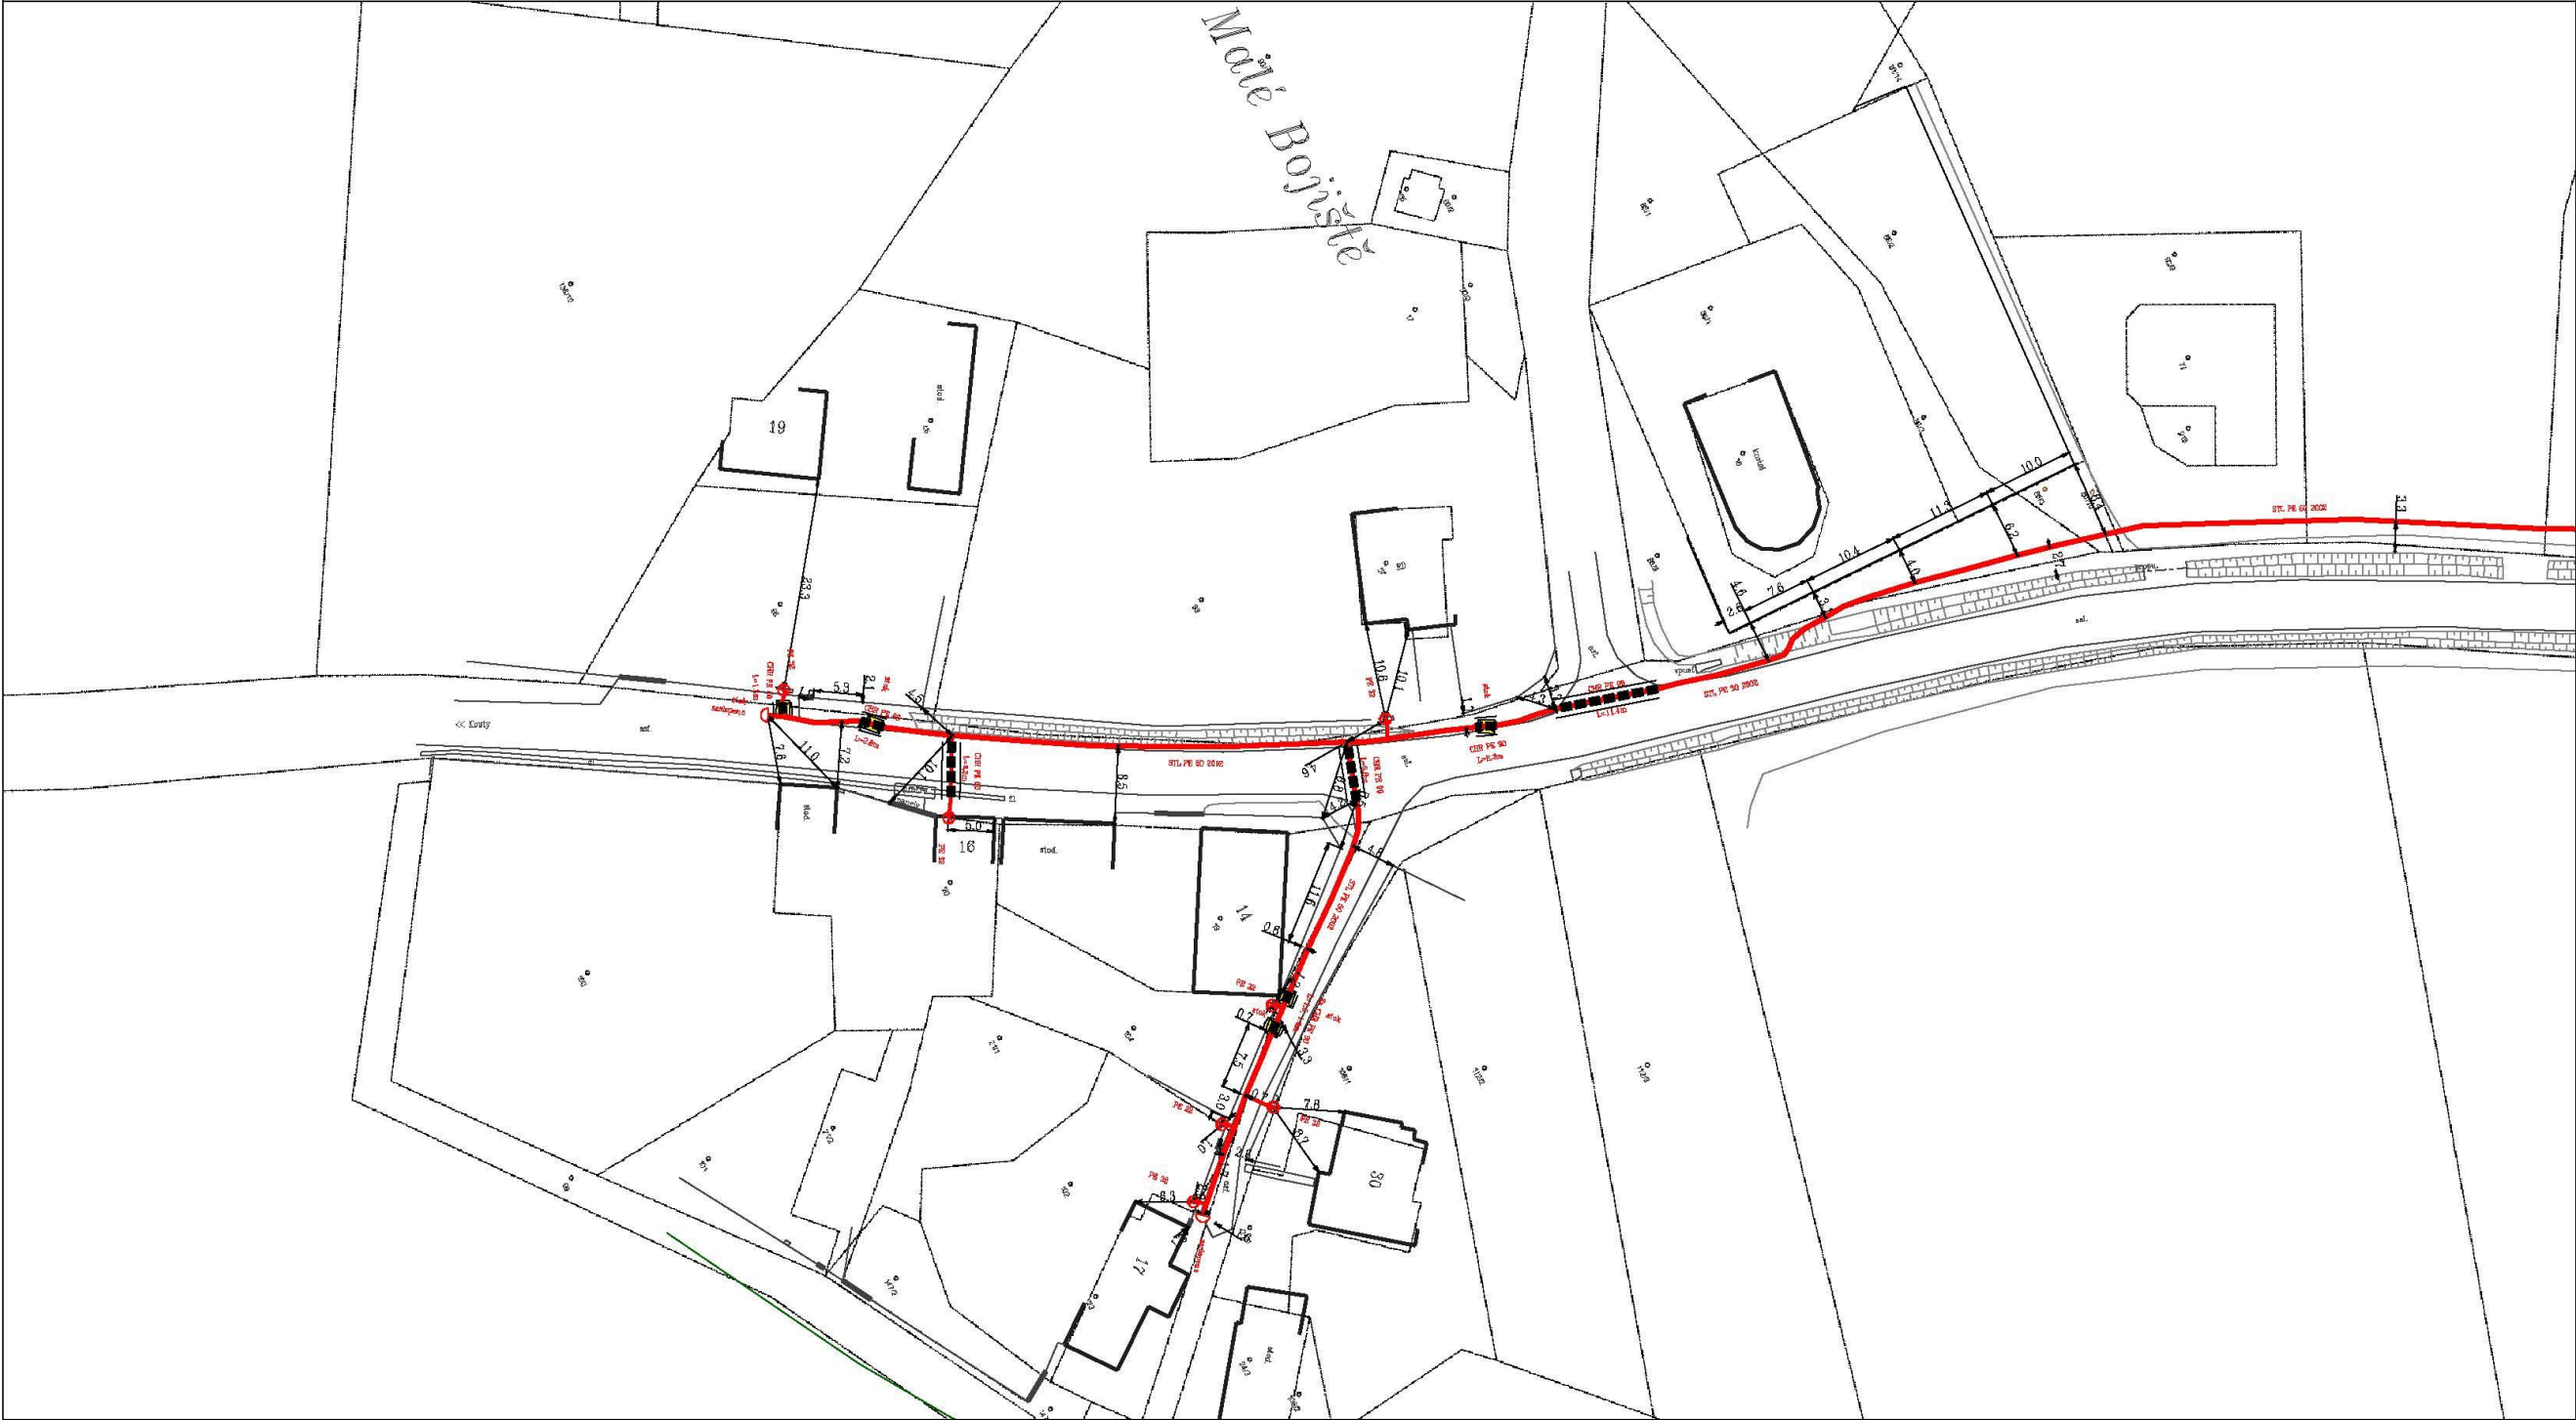

Měřítko: 1:1000


str. 3 / 10

Vytvořil: mlejnek

Datum: 29.09.2014

Popis:

RWE Distribuční služby, s.r.o.

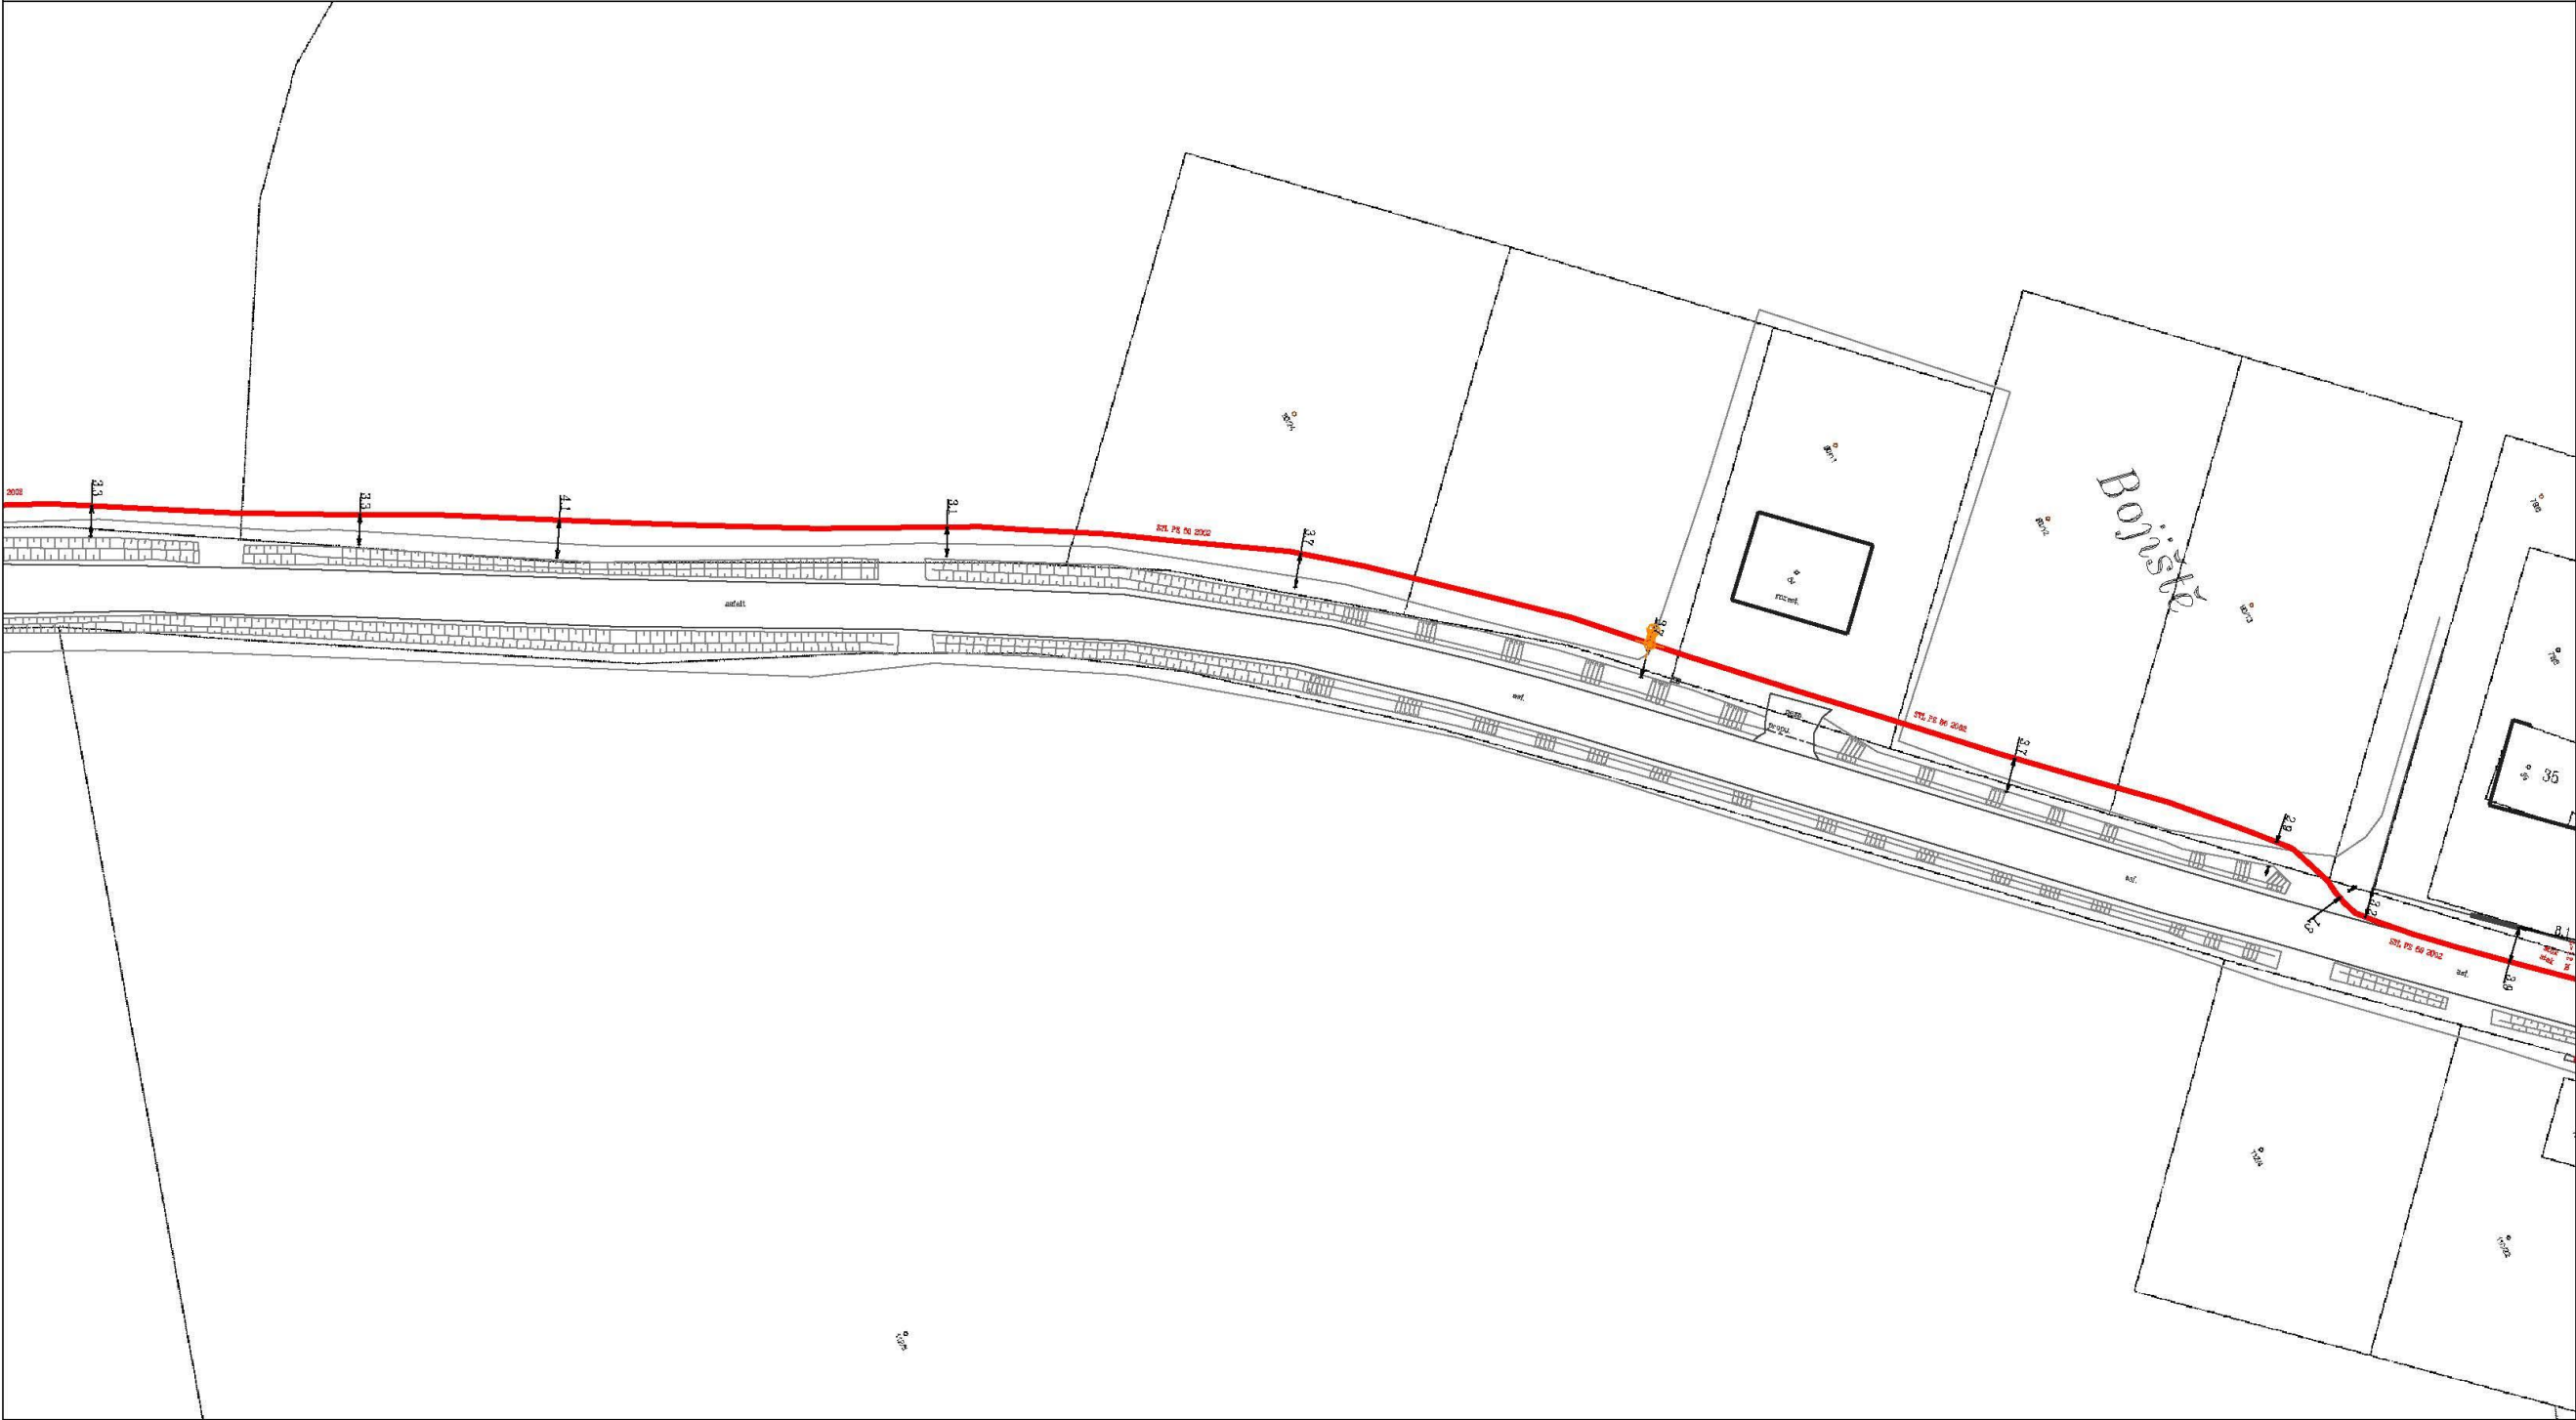

Měřítko: 1:1000


Popis:

str. 4 / 10

Vytvořil: mlejnek

Datum: 29.09.2014

RWE Distribuční služby, s.r.o.

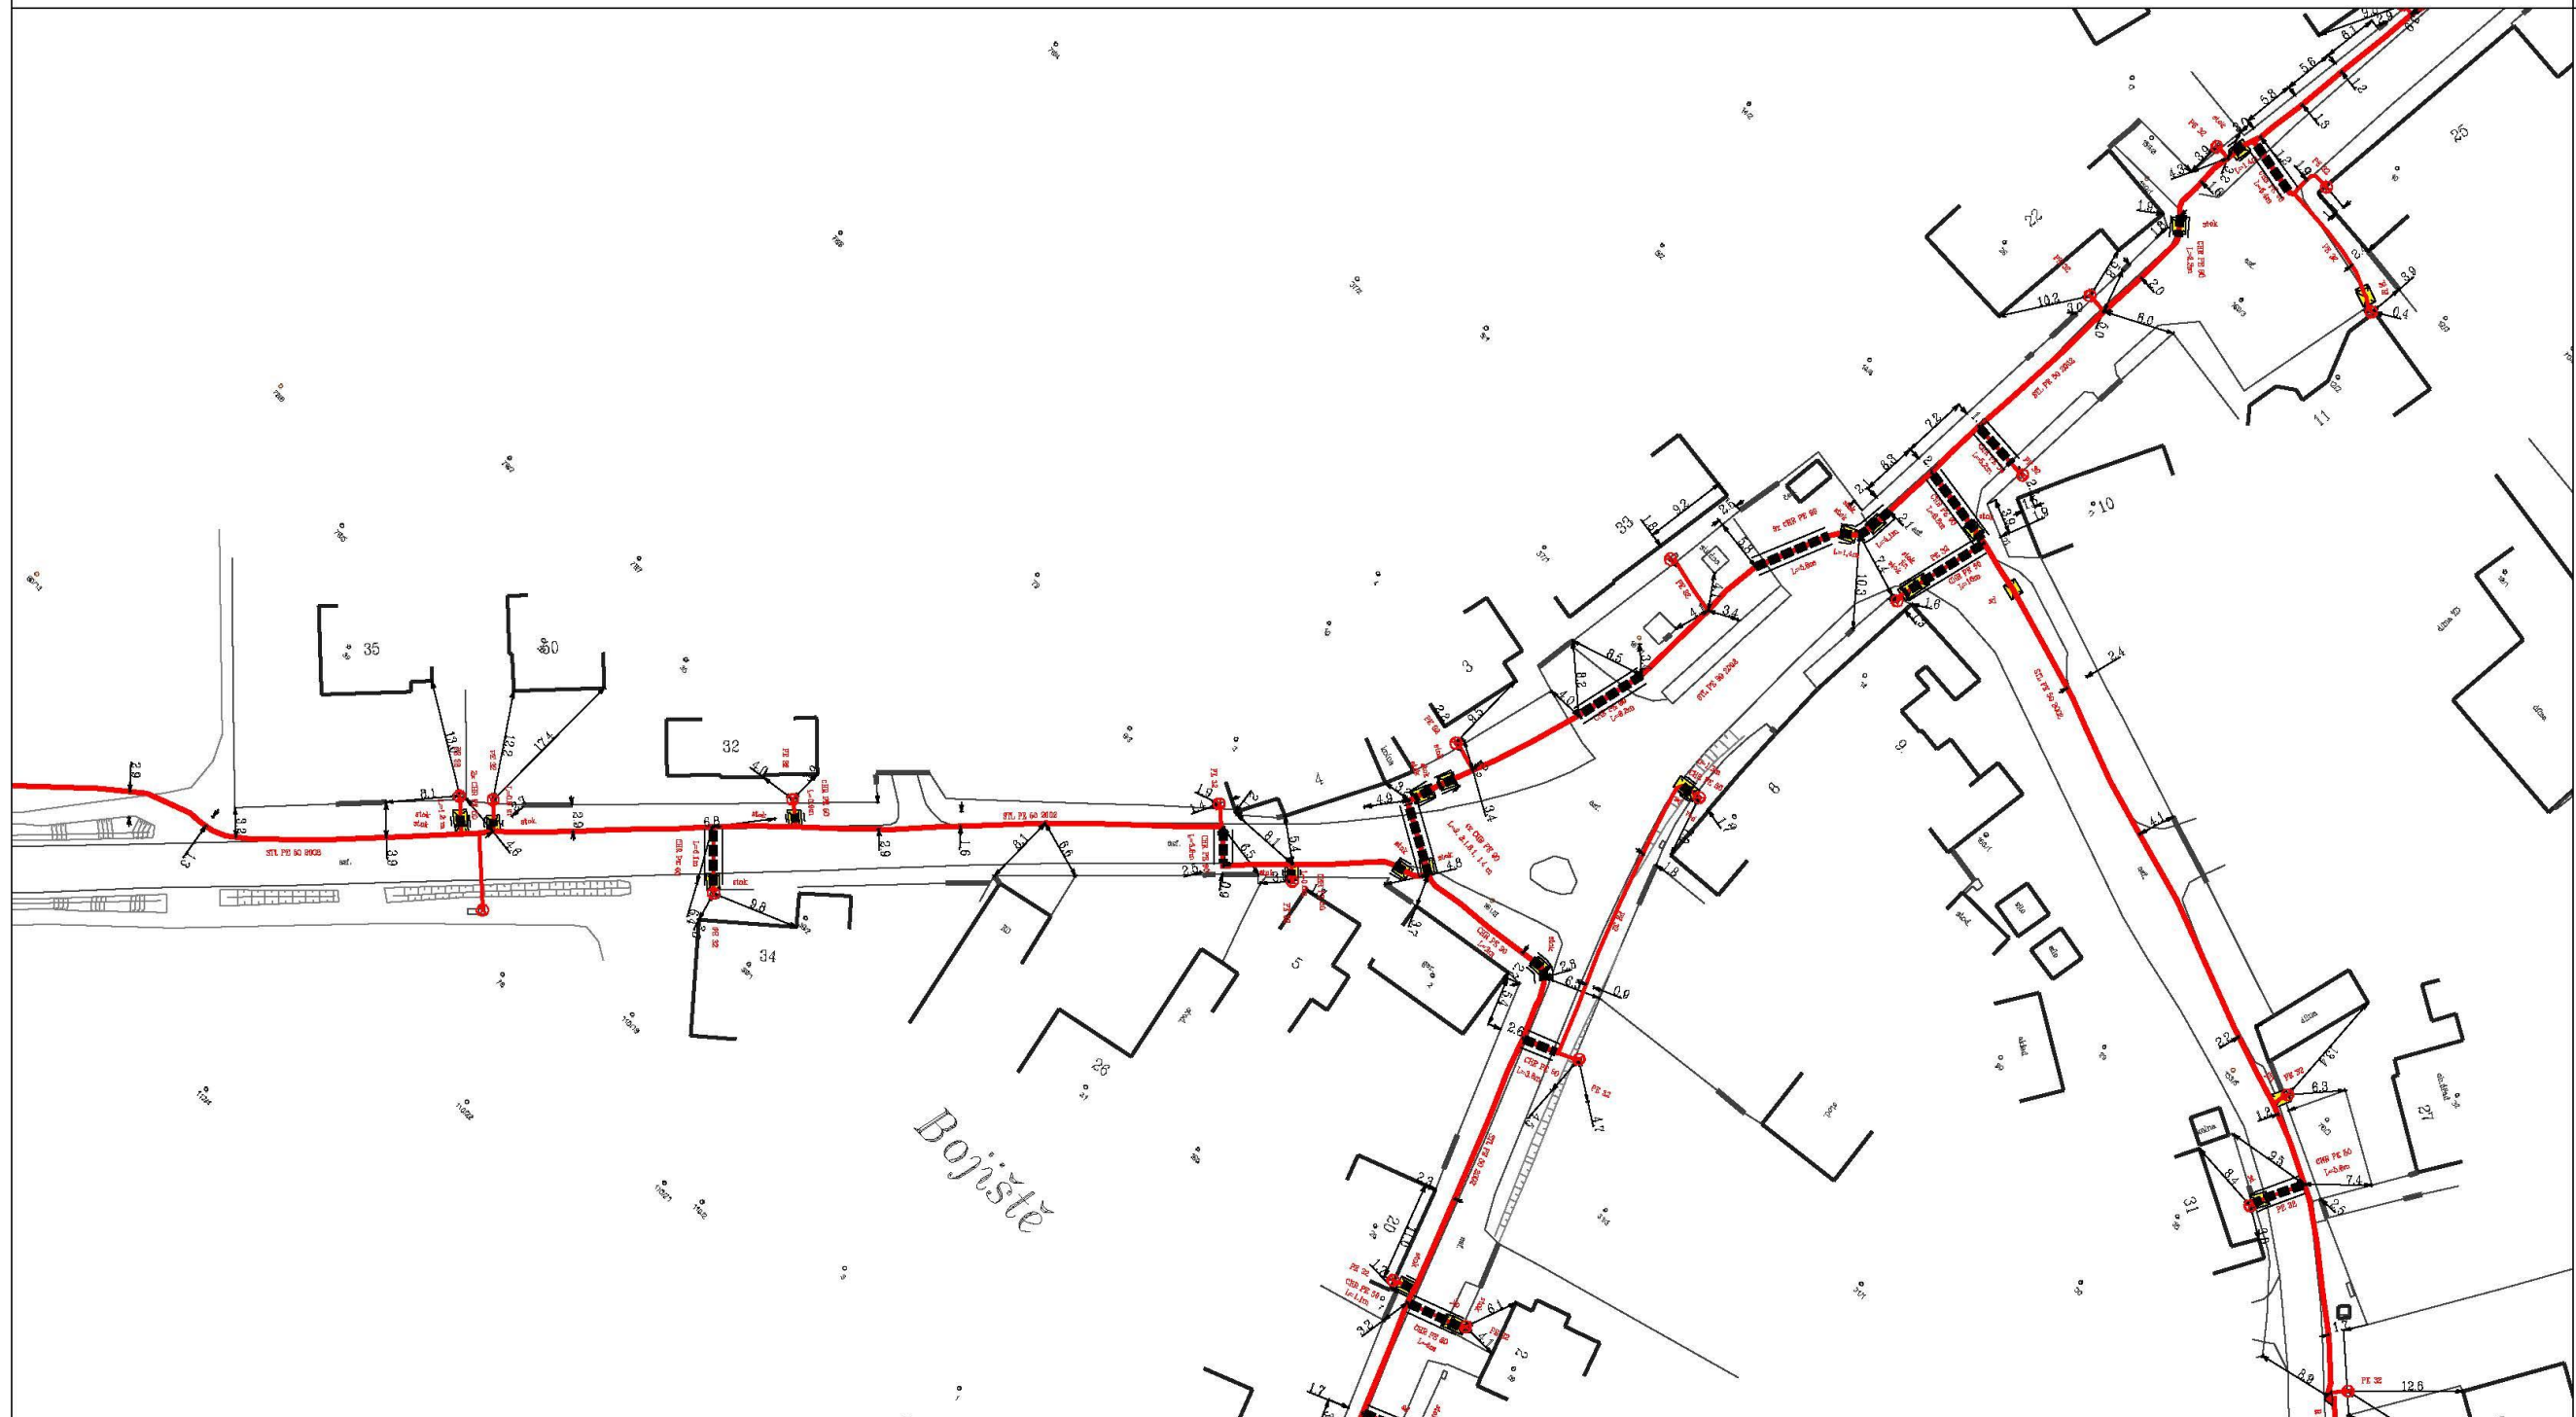

Měřítko: 1:1000

Popis:

str. 5 / 10

Vytvořil: mlejnek

Datum: 29.09.2014

RWE Distribuční služby, s.r.o.



Měřítko: 1:1000

str. 6 / 10

Vytvořil: mlejnec

Datum: 29.09.2014

Popis:

RWE Distribuční služby, s.r.o.




Měřítko: 1:1000

str. 7 / 10

Vytvořil: mlejnek

Datum: 29.09.2014

Popis:

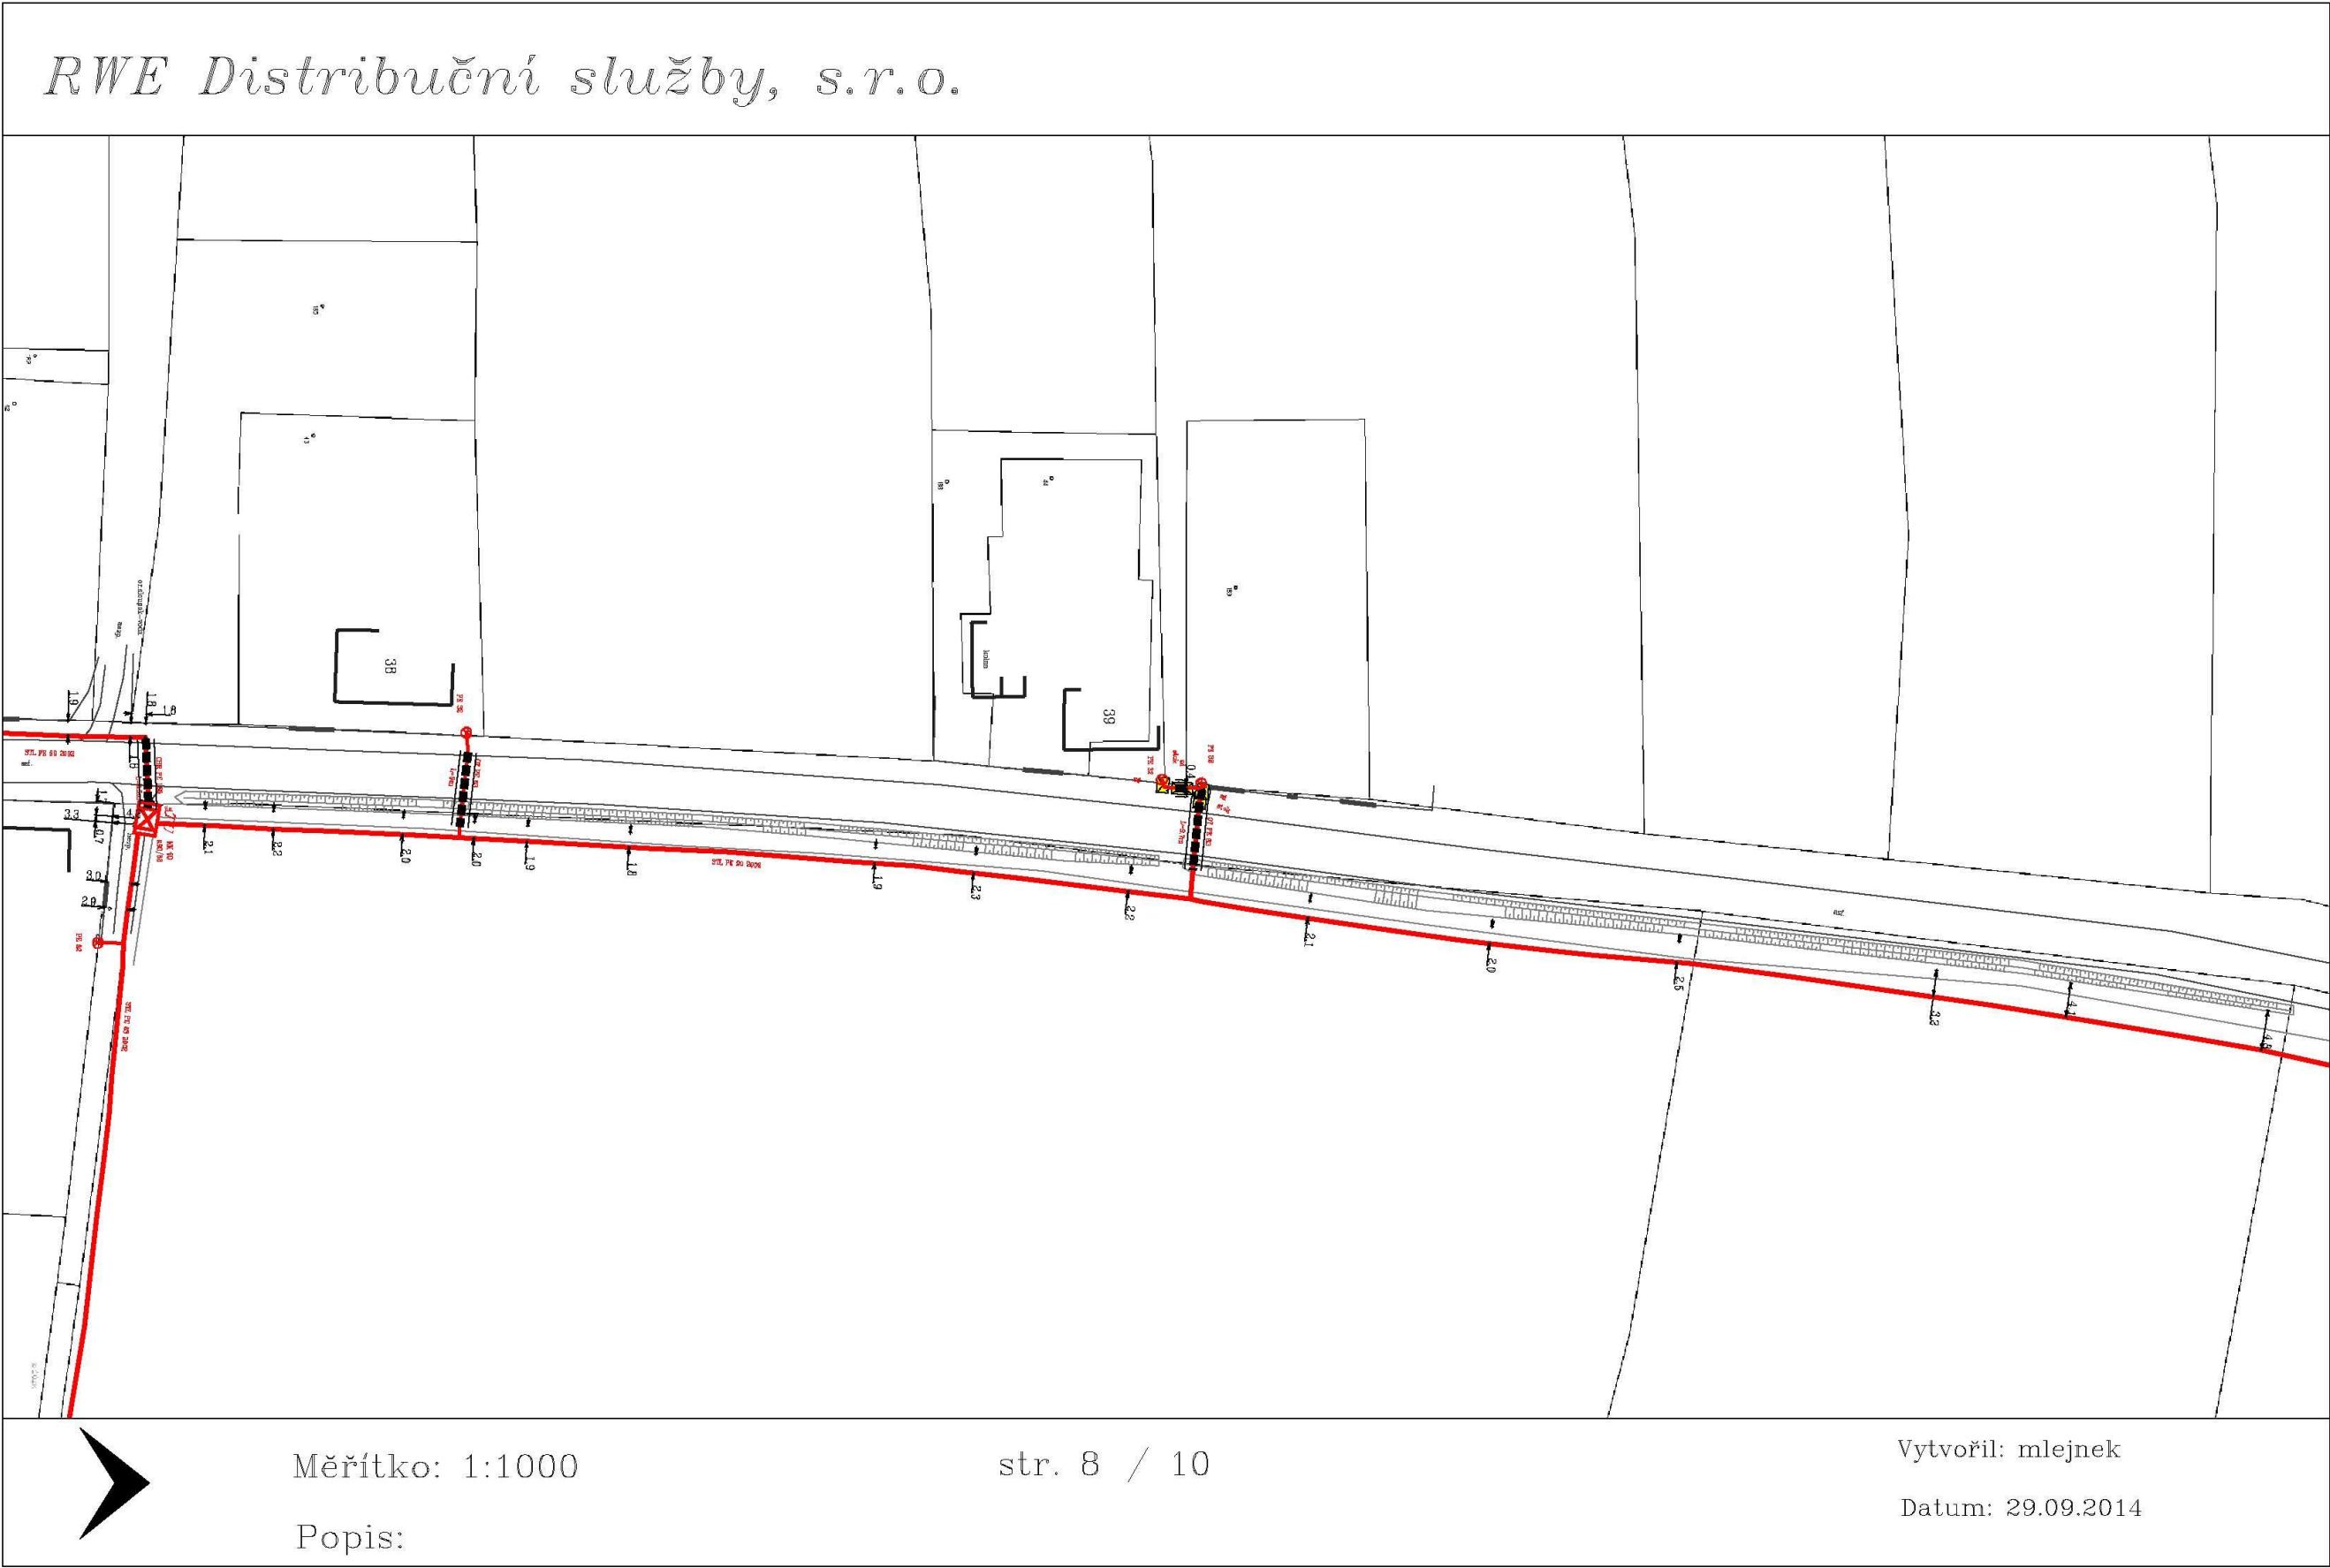





RWE Distribuční služby, s.r.o.



Měřítko: 1:1000

str. 10 / 10

Vytvořil: mlejnek

Datum: 29.09.2014

Popis: