


5.NP

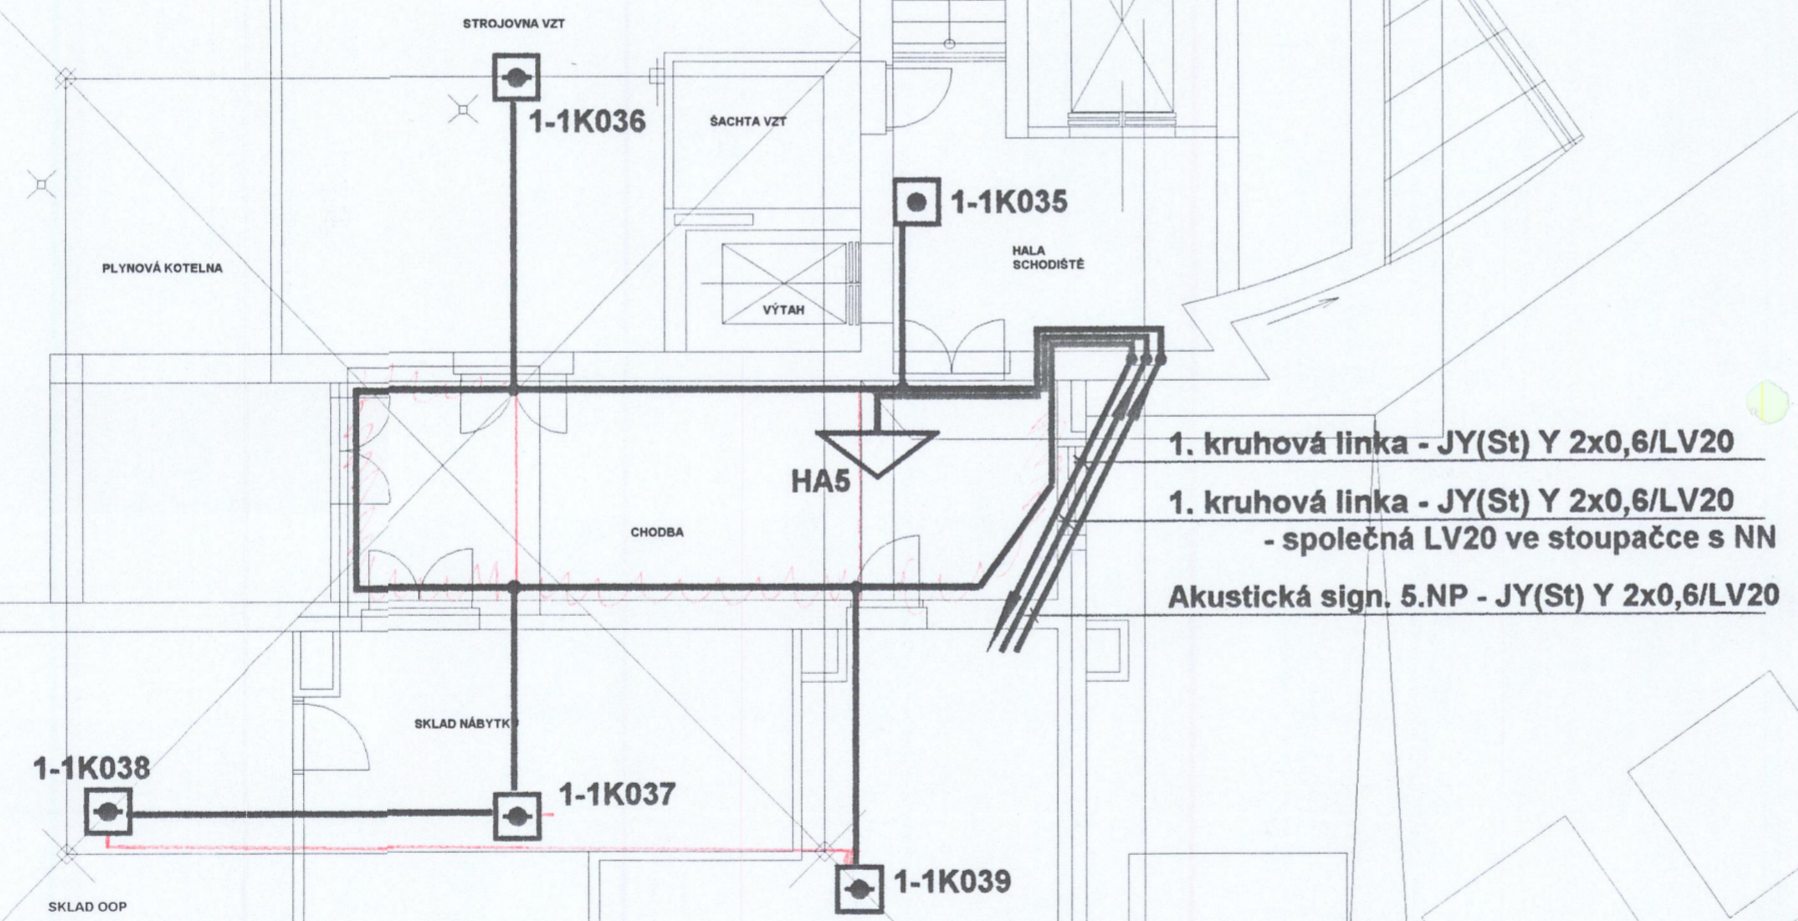

1. kruhová linka - JY(St) Y 2x0,6/LV20
1. kruhová linka - JY(St) Y 2x0,6/LV20
- společná LV20 ve stoupačce s NN
Akustická sign. 5.NP - JY(St) Y 2x0,6/LV20

Outulný
676 76 HARTVIKOVCE 115
tel. 0509/65 26 89-91 fax 0509/65 26 88
IČO 18125026 DIČ 333-481017446

Dokumentace opravená podle skutečného provedení.

LEGENDA A POZNÁMKA VIZ VÝKRES Č. 5

2

Změna	Provedl	Dne	Podpis
Vypracoval	Miroslav Kozumplík	Mir.Kozumplík Proj. a znalecká kancelář 696 47 Žeravice 198 IČO 16345410 Tel. 0629/95380	
Navrhl	Miroslav Kozumplík		
Koordinoval	Ing. Bohumil Beroun		
Investor	Okresní úřad sociálních služeb Třebíč		Počet A4 6 Stupeň P
Stavba	Domov důchodců		Datum 06/1998
	Náměšť nad Oslavou		Č. zak. 1-185-2
Obsah	Elektrická požární signalizace		P-E2-1568
	Půdorys 5. NP		Měřítko 1:100 Č.výkr.
			Kótováno v mm 12.