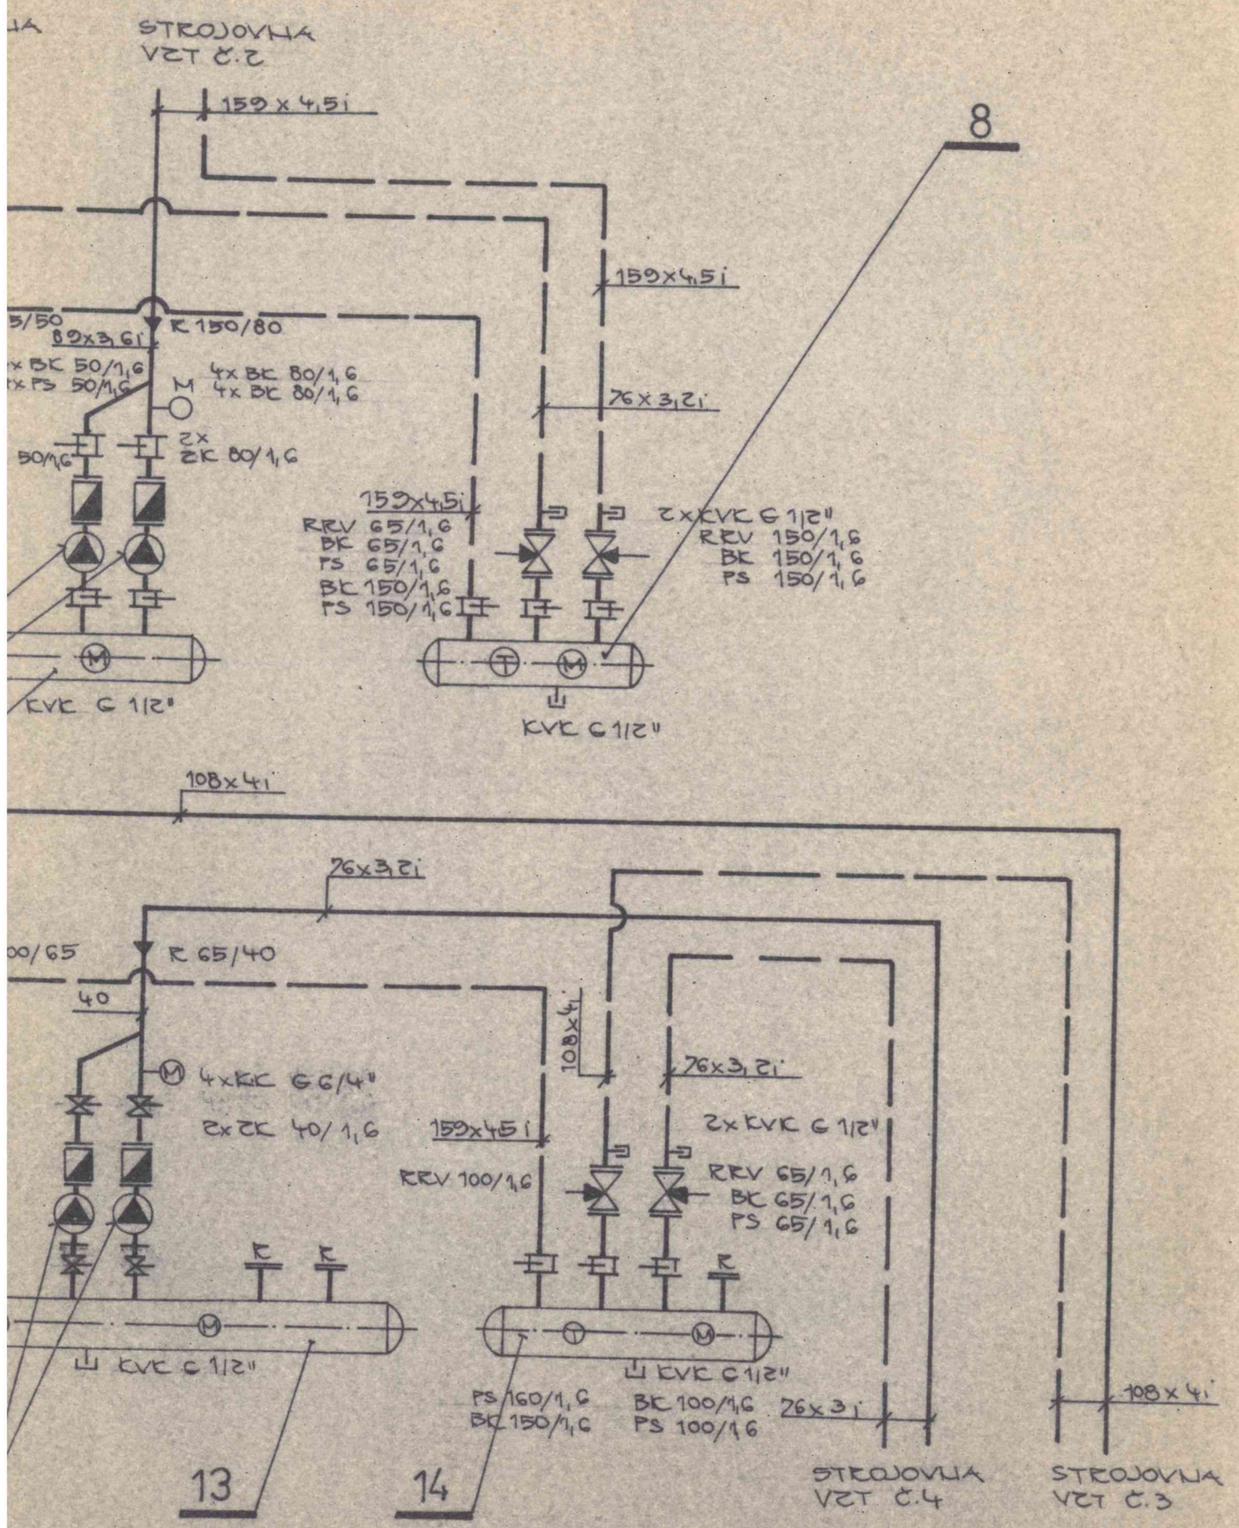

3. září 1998

PARÉ SKUTEČNÉHO PROVEDENÍ

AZ Klima s.r.o.
Montáže vzduchotechniky
Antonínská 2, 600 00 Brno
tel./fax 05/41 21 34 32

LEGENDA ZAŘÍZENÍ A ARMATUR-VIZ SAMOSTATNÁ ČÁST

Ved. proj.	Zodp. proj.	Vypracoval	Kreslil	Kontroloval
ING. ARCH. HOMOLKA	KŘÍČ		SEDLICKÁ	ING. JÁNSKÝ
			Sedlická	05.97

PROFat + EKIS JIHLAVA
spol. s r.o.
TŘ. LEGIONÁŘŮ 8, 586 01 JIHLAVA

Investor: ON NOVÉ MĚSTO NA MORAVĚ

OKRESNÍ NEMOCNICE NOVÉ MĚSTO NA MOR.
REKONSTRUKCE A PŘÍSTAVBA CHIR. OBORŮ
PS 223 - CENTRÁLNÍ CHLAZENÍ

Formát	5 A 4
Datum	4. 1997
Stupeň	RP
Zak.	158-96-RP
Měřítko	—
Č. výkresu	872

SCHEMA CENTRÁL. STROJOVNY CHL.