PŮDORYS M 1 : 50

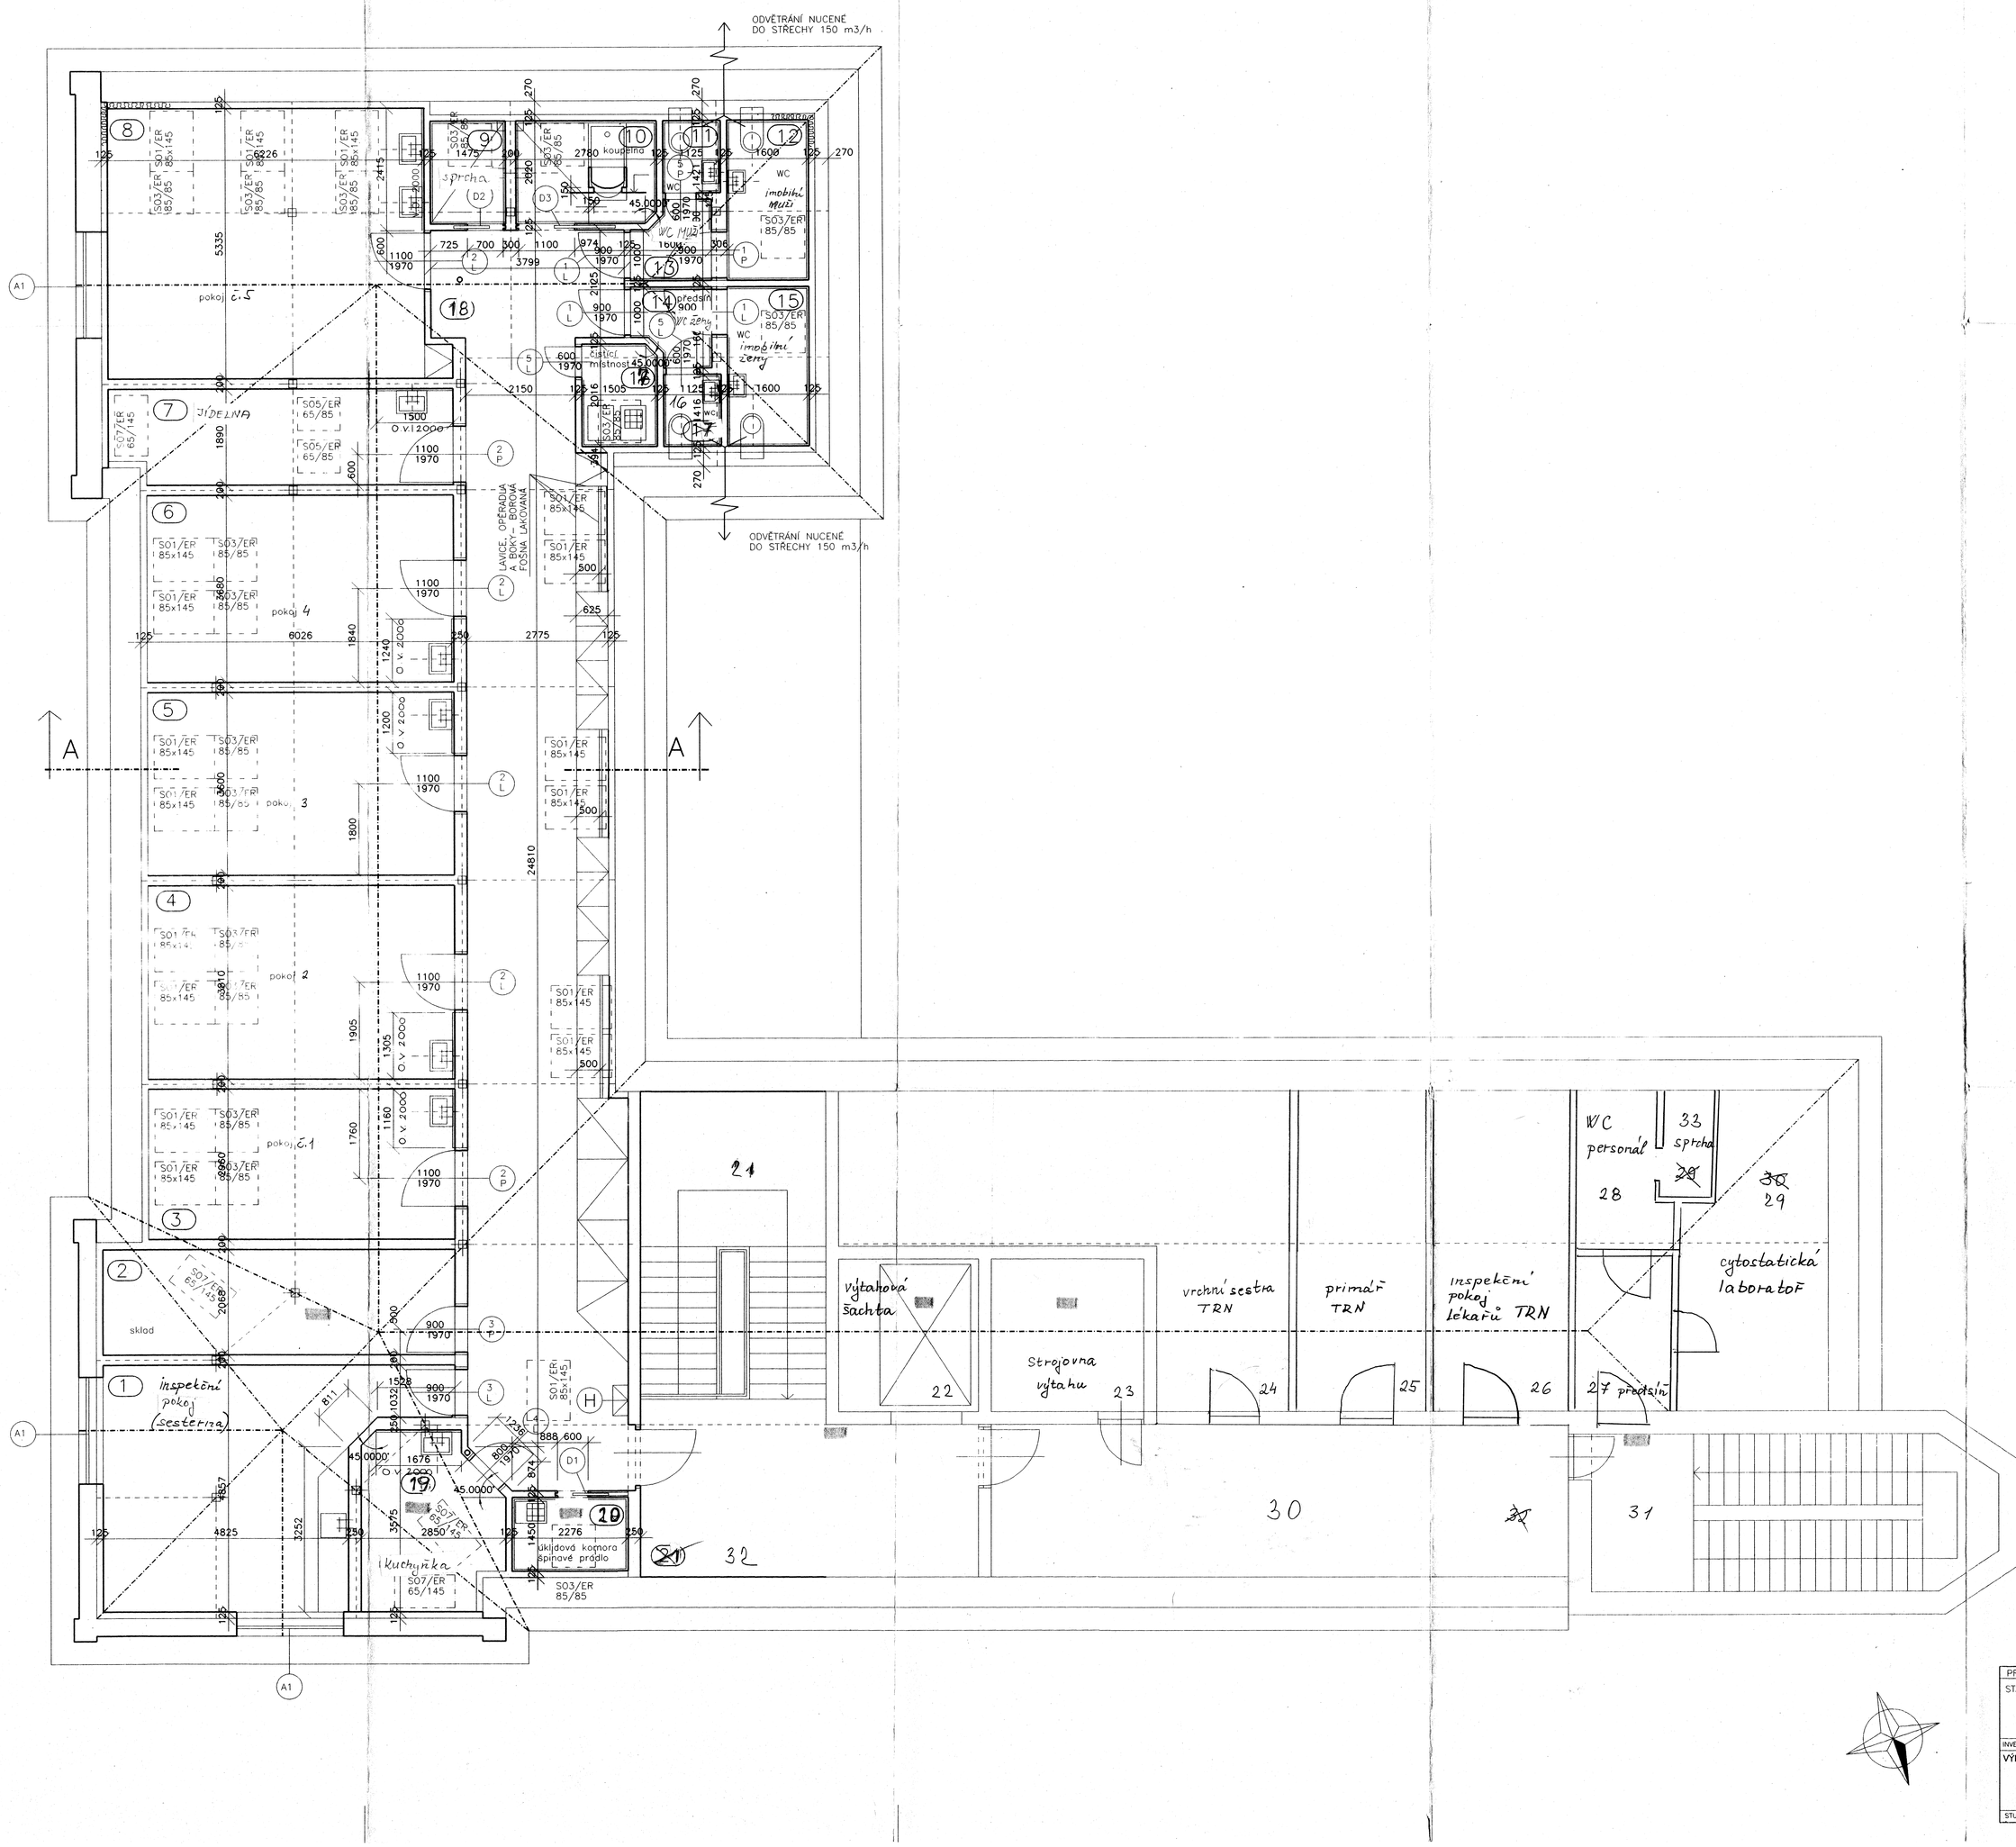

LEGENDA MÍSTNOSTÍ

OZNAČENÍ NA VÝKRESE	ÚČEL MÍSTNOSTI / PROSTORU /	PODLAHA	PLOCHA m2	STĚNY / STROPY
1	inspekční pokoj (sesterna)	PVC SE SOKLÍKEM VYTAŽENÝM 100 mm NA STĚNU	25,80	Ri – Spezialgrund Ri – Spezialgrund
2	SKLAD	PVC SE SOKLÍKEM VYTAŽENÝM 100 mm NA STĚNU	14,30	Ri – Spezialgrund Ri – Spezialgrund
3	POKOJ č. 1	PVC SE SOKLÍKEM VYTAŽENÝM 100 mm NA STĚNU	17,90	Ri – Spezialgrund EMAIL V. 2000 mm RAL 1015 Ri – Spezialgrund
4	POKOJ č. 2	PVC SE SOKLÍKEM VYTAŽENÝM 100 mm NA STĚNU	23,00	Ri – Spezialgrund EMAIL V. 2000 mm RAL 1015 Ri – Spezialgrund
5	POKOJ č. 3	PVC SE SOKLÍKEM VYTAŽENÝM 100 mm NA STĚNU	22,00	Ri – Spezialgrund EMAIL V. 2000 mm RAL 1015 Ri – Spezialgrund
6	POKOJ č. 4	PVC SE SOKLÍKEM VYTAŽENÝM 100 mm NA STĚNU	22,20	Ri – Spezialgrund EMAIL V. 2000 mm RAL 1015 Ri – Spezialgrund
7	JÍDELNA	PVC SE SOKLÍKEM VYTAŽENÝM 100 mm NA STĚNU	12,50	Ri – Spezialgrund EMAIL V. 2000 mm RAL 1015 Ri – Spezialgrund
8	POKOJ č. 5	PVC SE SOKLÍKEM VYTAŽENÝM 100 mm NA STĚNU	33,60	Ri – Spezialgrund EMAIL V. 2000 mm RAL 1015 Ri – Spezialgrund
9	KOUPELNA sprcha	DLAŽBA NEGLAZOVANÁ REŽNÁ	3,00	OBKLAD BĚLNINOVÝ GLAYOVANÝ DO V. 2000 mm Ri – Spezialgrund
10	KOUPELNA	DLAŽBA NEGLAZOVANÁ REŽNÁ	5,60	OBKLAD BĚLNINOVÝ GLAYOVANÝ DO V. 2000 mm Ri – Spezialgrund
11	WC MUŽI	DLAŽBA NEGLAZOVANÁ REŽNÁ	1,60	OBKLAD BĚLNINOVÝ GLAYOVANÝ DO V. 2000 mm Ri – Spezialgrund
12	WC IINVALIDÉ MUŽI	DLAŽBA NEGLAZOVANÁ REŽNÁ	5,00	OBKLAD BĚLNINOVÝ GLAYOVANÝ DO V. 2000 mm Ri – Spezialgrund
13	PŘEDSÍŇ WC MUŽI	DLAŽBA NEGLAZOVANÁ REŽNÁ	2,20	OBKLAD BĚLNINOVÝ GLAYOVANÝ DO V. 2000 mm Ri – Spezialgrund
14	PŘEDSÍŇ WC ŽENY	DLAŽBA NEGLAZOVANÁ REŽNÁ	2,20	OBKLAD BĚLNINOVÝ GLAYOVANÝ DO V. 2000 mm Ri – Spezialgrund
15	WC INVALIDÉ ŽENY	DLAŽBA NEGLAZOVANÁ REŽNÁ	5,00	OBKLAD BĚLNINOVÝ GLAYOVANÝ DO V. 2000 mm Ri – Spezialgrund
16	~~ČISTÍCÍ MÍSTNOST~~ WC – ŽENY	DLAŽBA NEGLAZOVANÁ REŽNÁ	3,00	OBKLAD BĚLNINOVÝ GLAYOVANÝ DO V. 2000 mm Ri – Spezialgrund
17	~~WC ŽENY~~ ČISTÍCÍ MÍSTNOST	PVC SE SOKLÍKEM VYTAŽENÝM 100 mm NA STĚNU	72,40	Ri – Spezialgrund Ri – Spezialgrund
18	CHODBA	PVC SE SOKLÍKEM VYTAŽENÝM 100 mm NA STĚNU	~~3,30~~	Ri – Spezialgrund Ri – Spezialgrund
19	KUCHYŇKA	DLAŽBA NEGLAZOVANÁ REŽNÁ	3,30	OBKLAD BĚLNINOVÝ GLAYOVANÝ DO V. 2000 mm Ri – Spezialgrund
20	ŠPINAVÉ PRÁDLO			

21 CHODBA SCHODIŠTĚ
22 VÝTAHOVÁ ŠACHTA
23 Strojovna výtahu
24 VS TRN
25 Primář TRN
26 Inspekční pokoj lékařů TRN
27 předsíň
28 WC personál
33 ~~29~~ sprcha personál
29 ~~30~~ cytostatická laboratoř
31 schodišťová chodba
32 chodba
30 chodba

(H) POŽÁRNÍ HYDRANT TYP C PRŮMĚR VÝSTŘIKOVÉ HUBICE 10 mm

- Parapetní desky u lunetových oken – LAMINO se zesílenou čelní hranou, povrchová úprava světlý dub
- Před zahájením vlastní montáže sádrokarových příček vyspravit stávající krov včetně bednění, odstranit dřevo napadené hnilobou a konstrukci ošetřit napuštěním LIGNOFIXEM – EKO
- Na konstrukce příček navrženy sádrokartonové desky RIGIPS RF montované na nosnou ocelovou konstrukci z profilů CW 75/705 se zvukovou izolací ROCKWOOL

TLOUŠŤKA IZOLACE ROCKWOOL
Příčky: 2 x 50 mm
Obvodové stěny: 2 x 50 mm
Střešní konstrukce: 50 + 50 + 40 mm

PROJEKTANT: Ing Vladimír Matějka, Muchova 3469, Havlíčkův Brod			
STAVBA: PŮDNÍ VESTAVBA PAVILONU ~~E~~ 3.NP ODN LÉČEBNA DLOHODOBĚ NEMOCNÝCH		DATUM 2/1997 OBEC HAVLÍČKŮV BROD OKRES HAVLÍČKŮV BROD FORMÁT A 0	
INVESTOR: OKRESNÍ NEMOCNICE HAVLÍČKŮV BROD			
VÝKRES: PŮDORYS	MĚŘÍTKO 1:50	ČÍSLO VÝKRESU ~~01~~ 5	
STUPEŇ PD: STAVEBNÍ ŘÍZENÍ			